



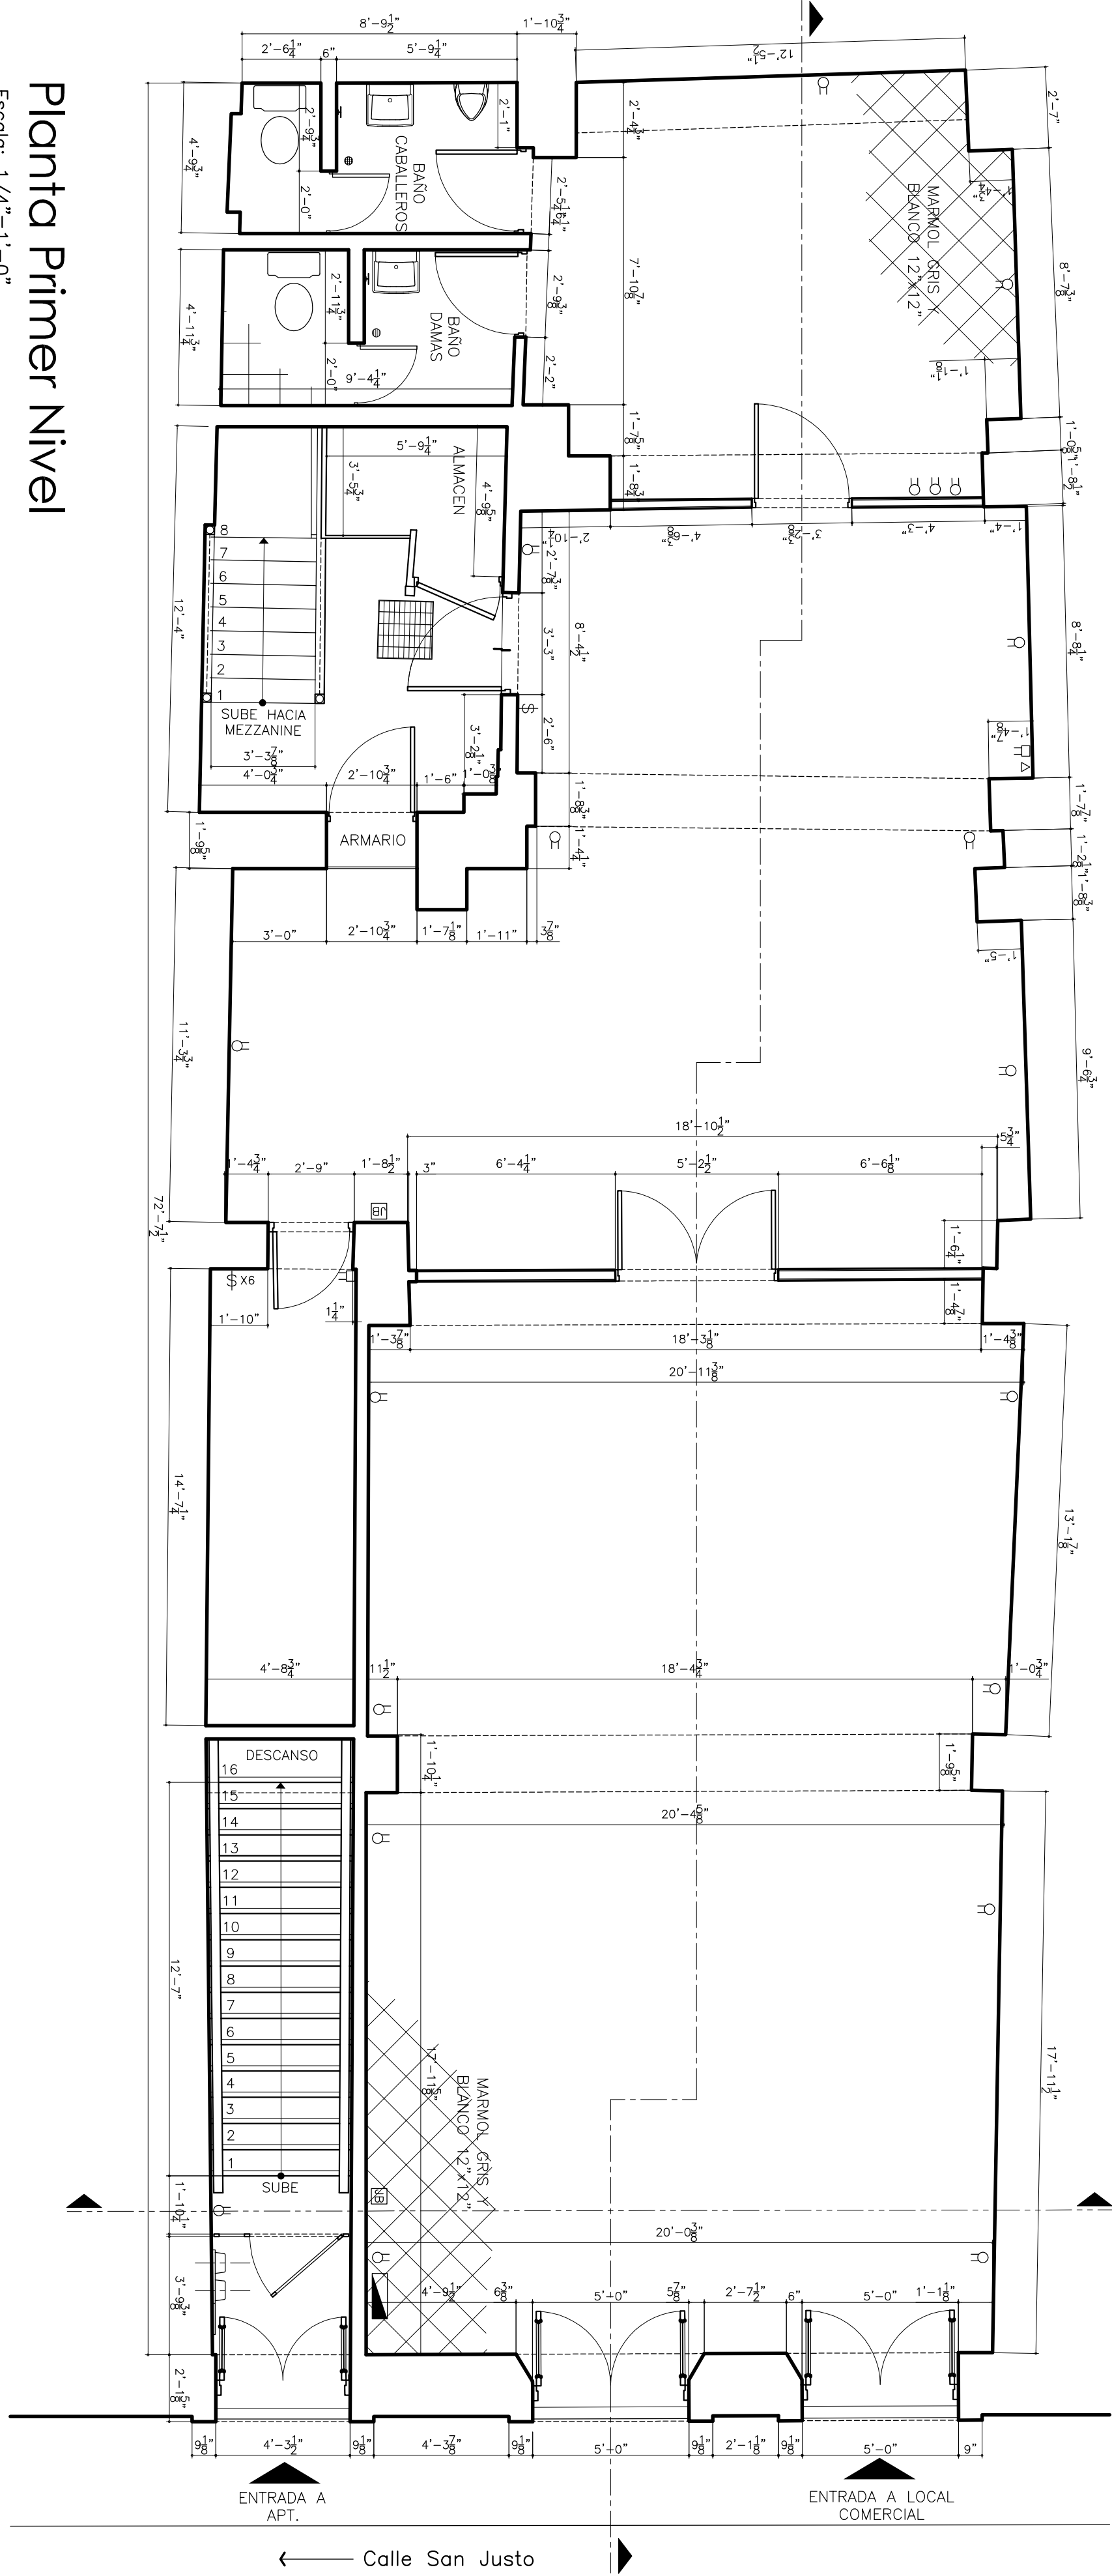

Planta Primer Nivel


Escala: 1/4"=1'-0"

Area Bruta de Piso: 1,700 p.c.

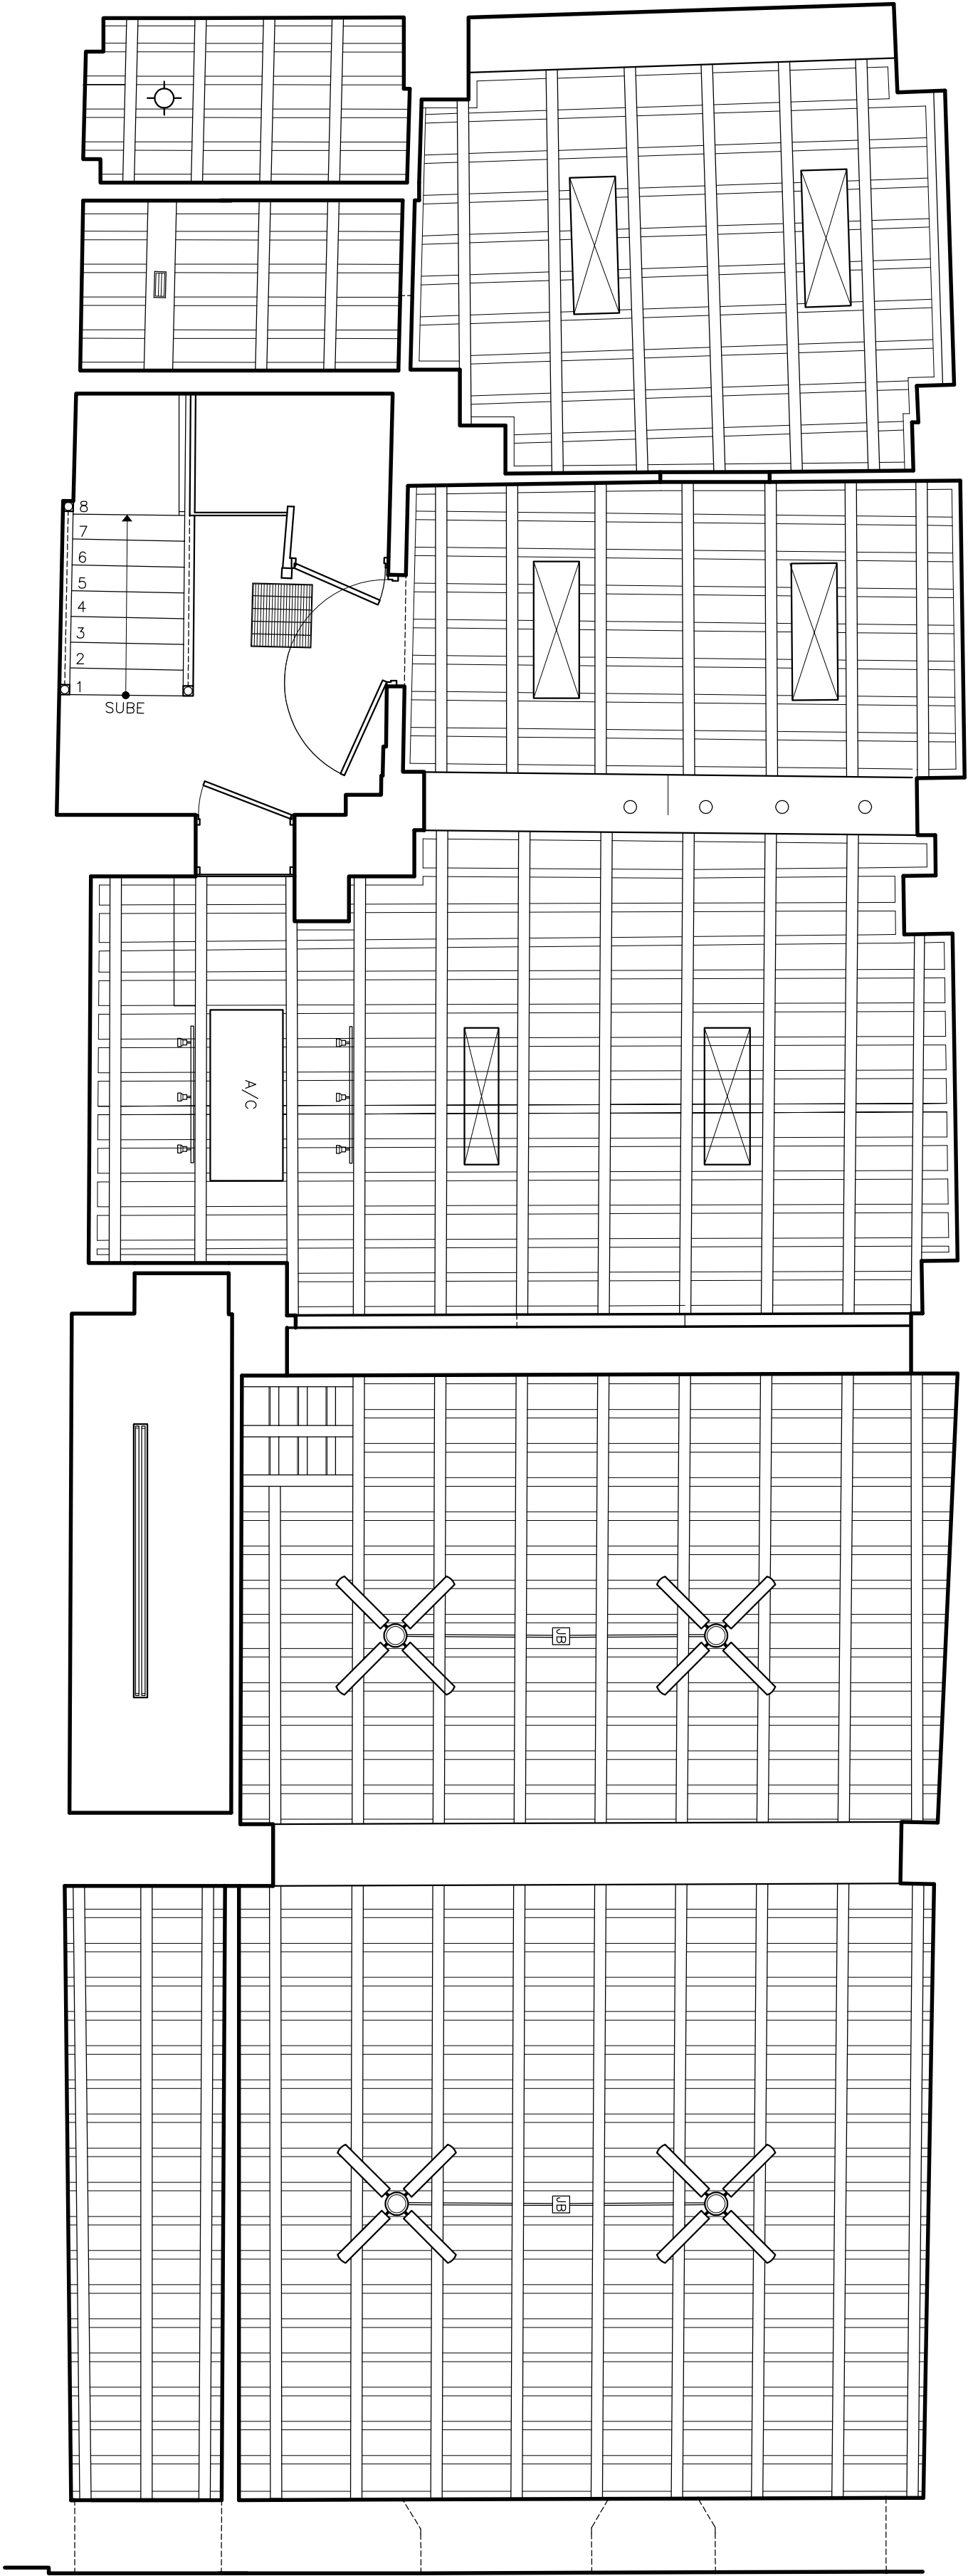

Plafón Reflejado Primer Nivel


Escala: 1/4"=1'-0"

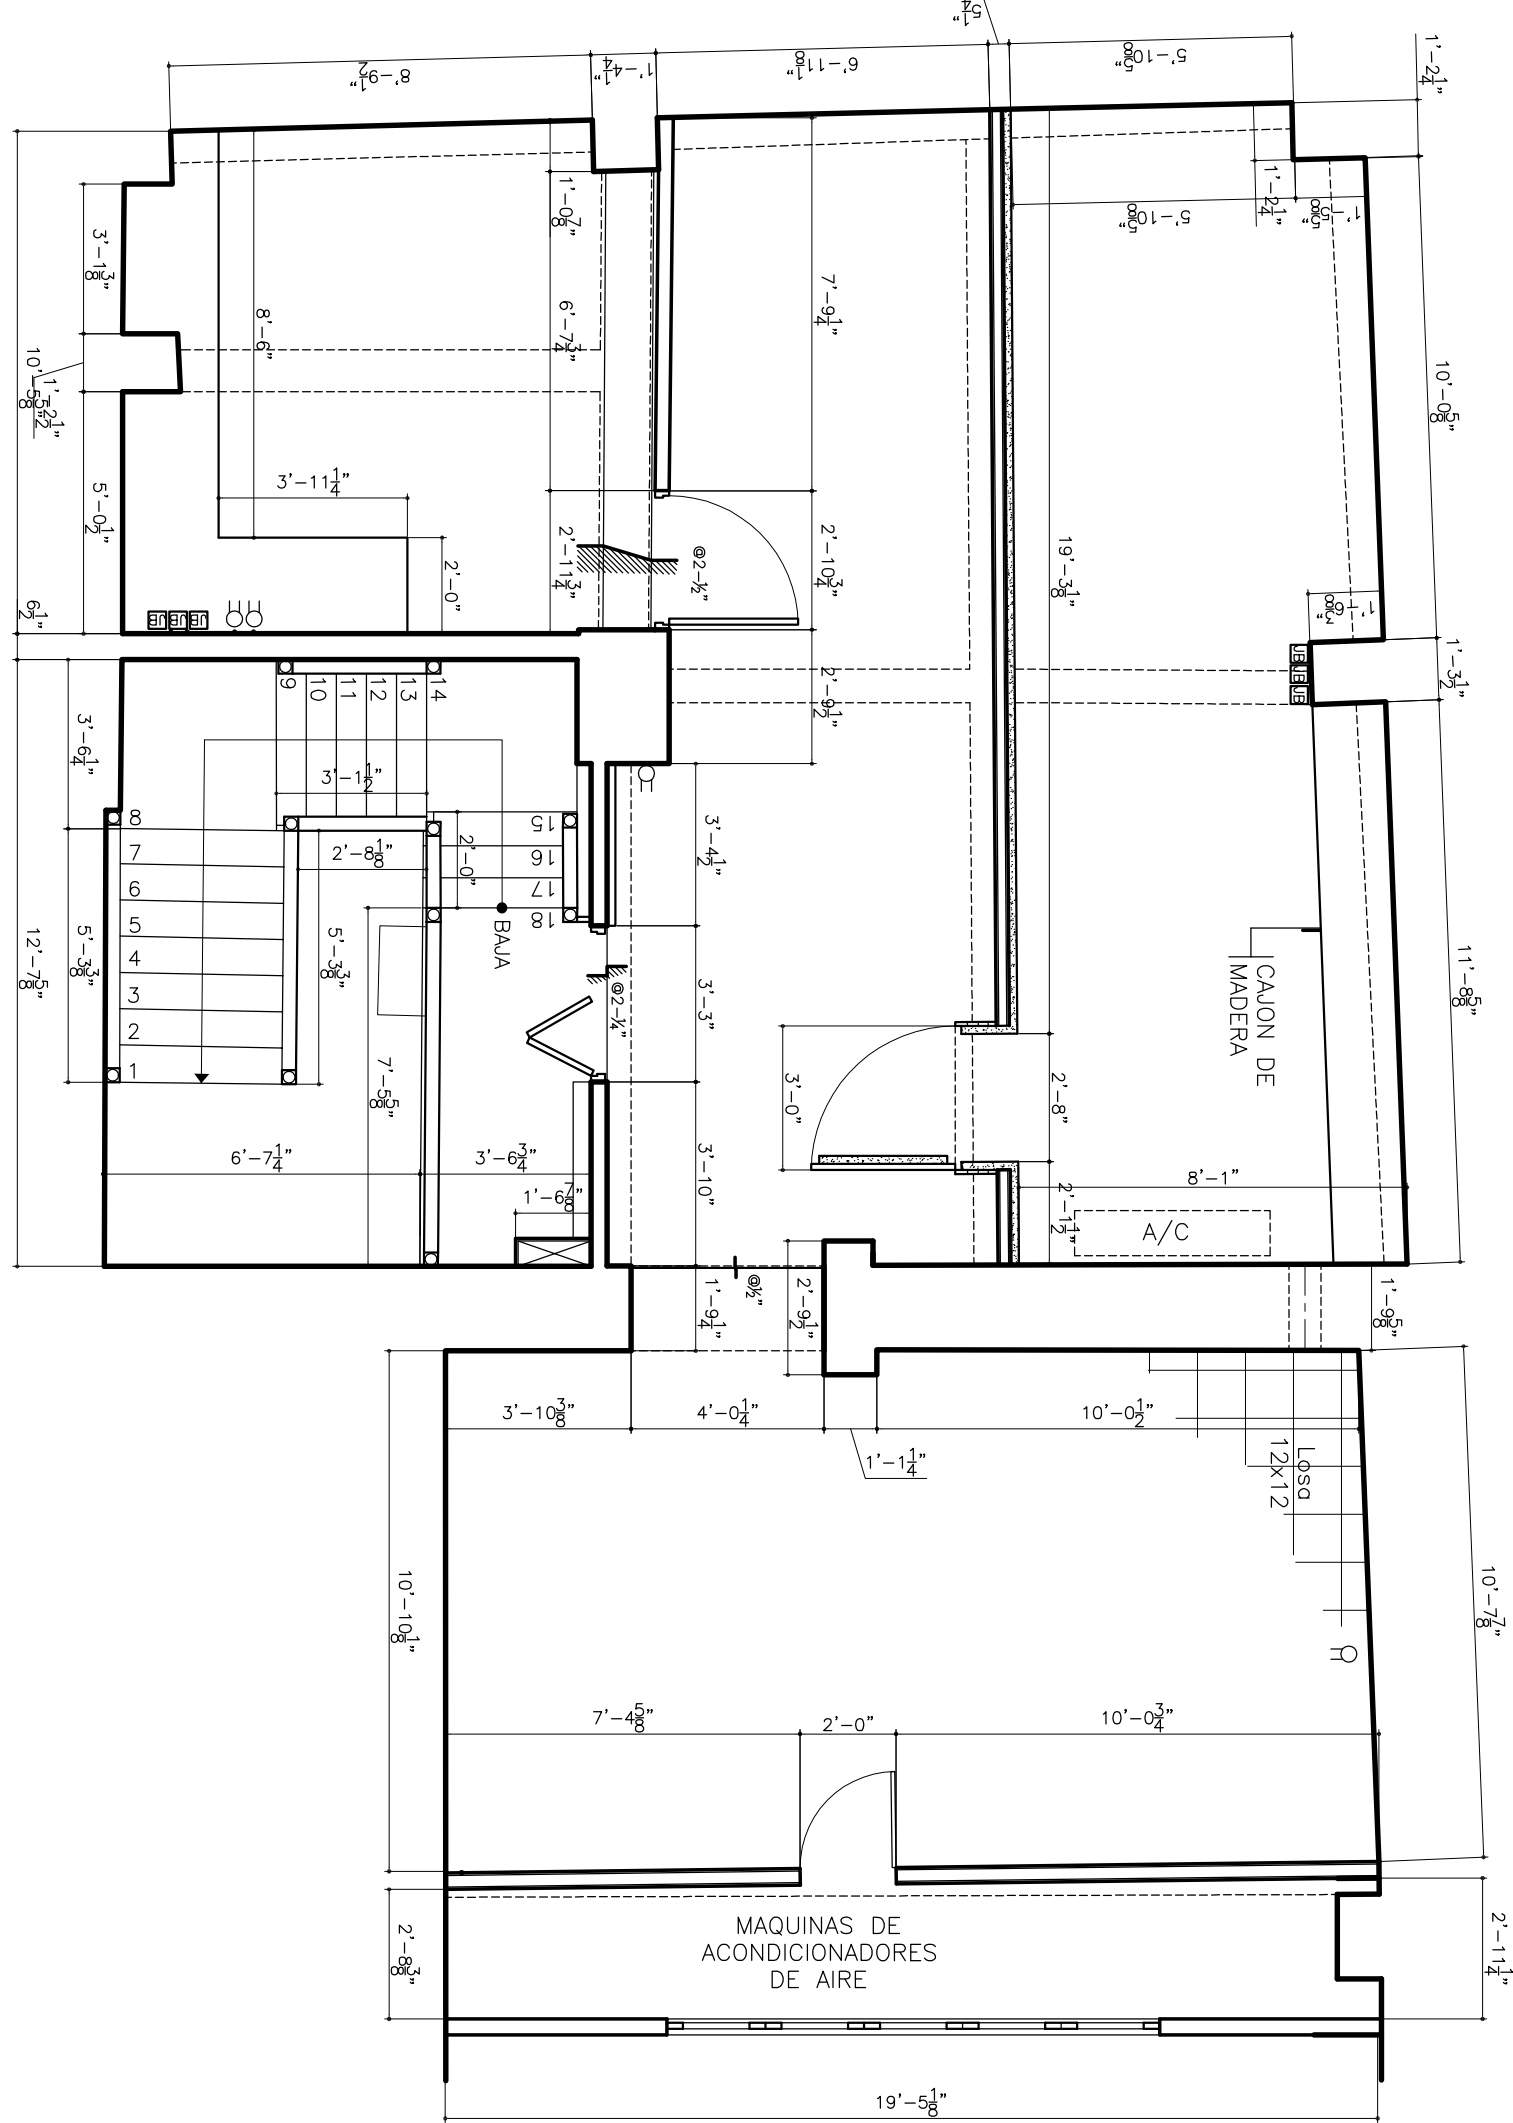

Planta "Mezzanine"

Escala: 1/4"=1'-0"


Area Bruta de Piso: 785 p.c.

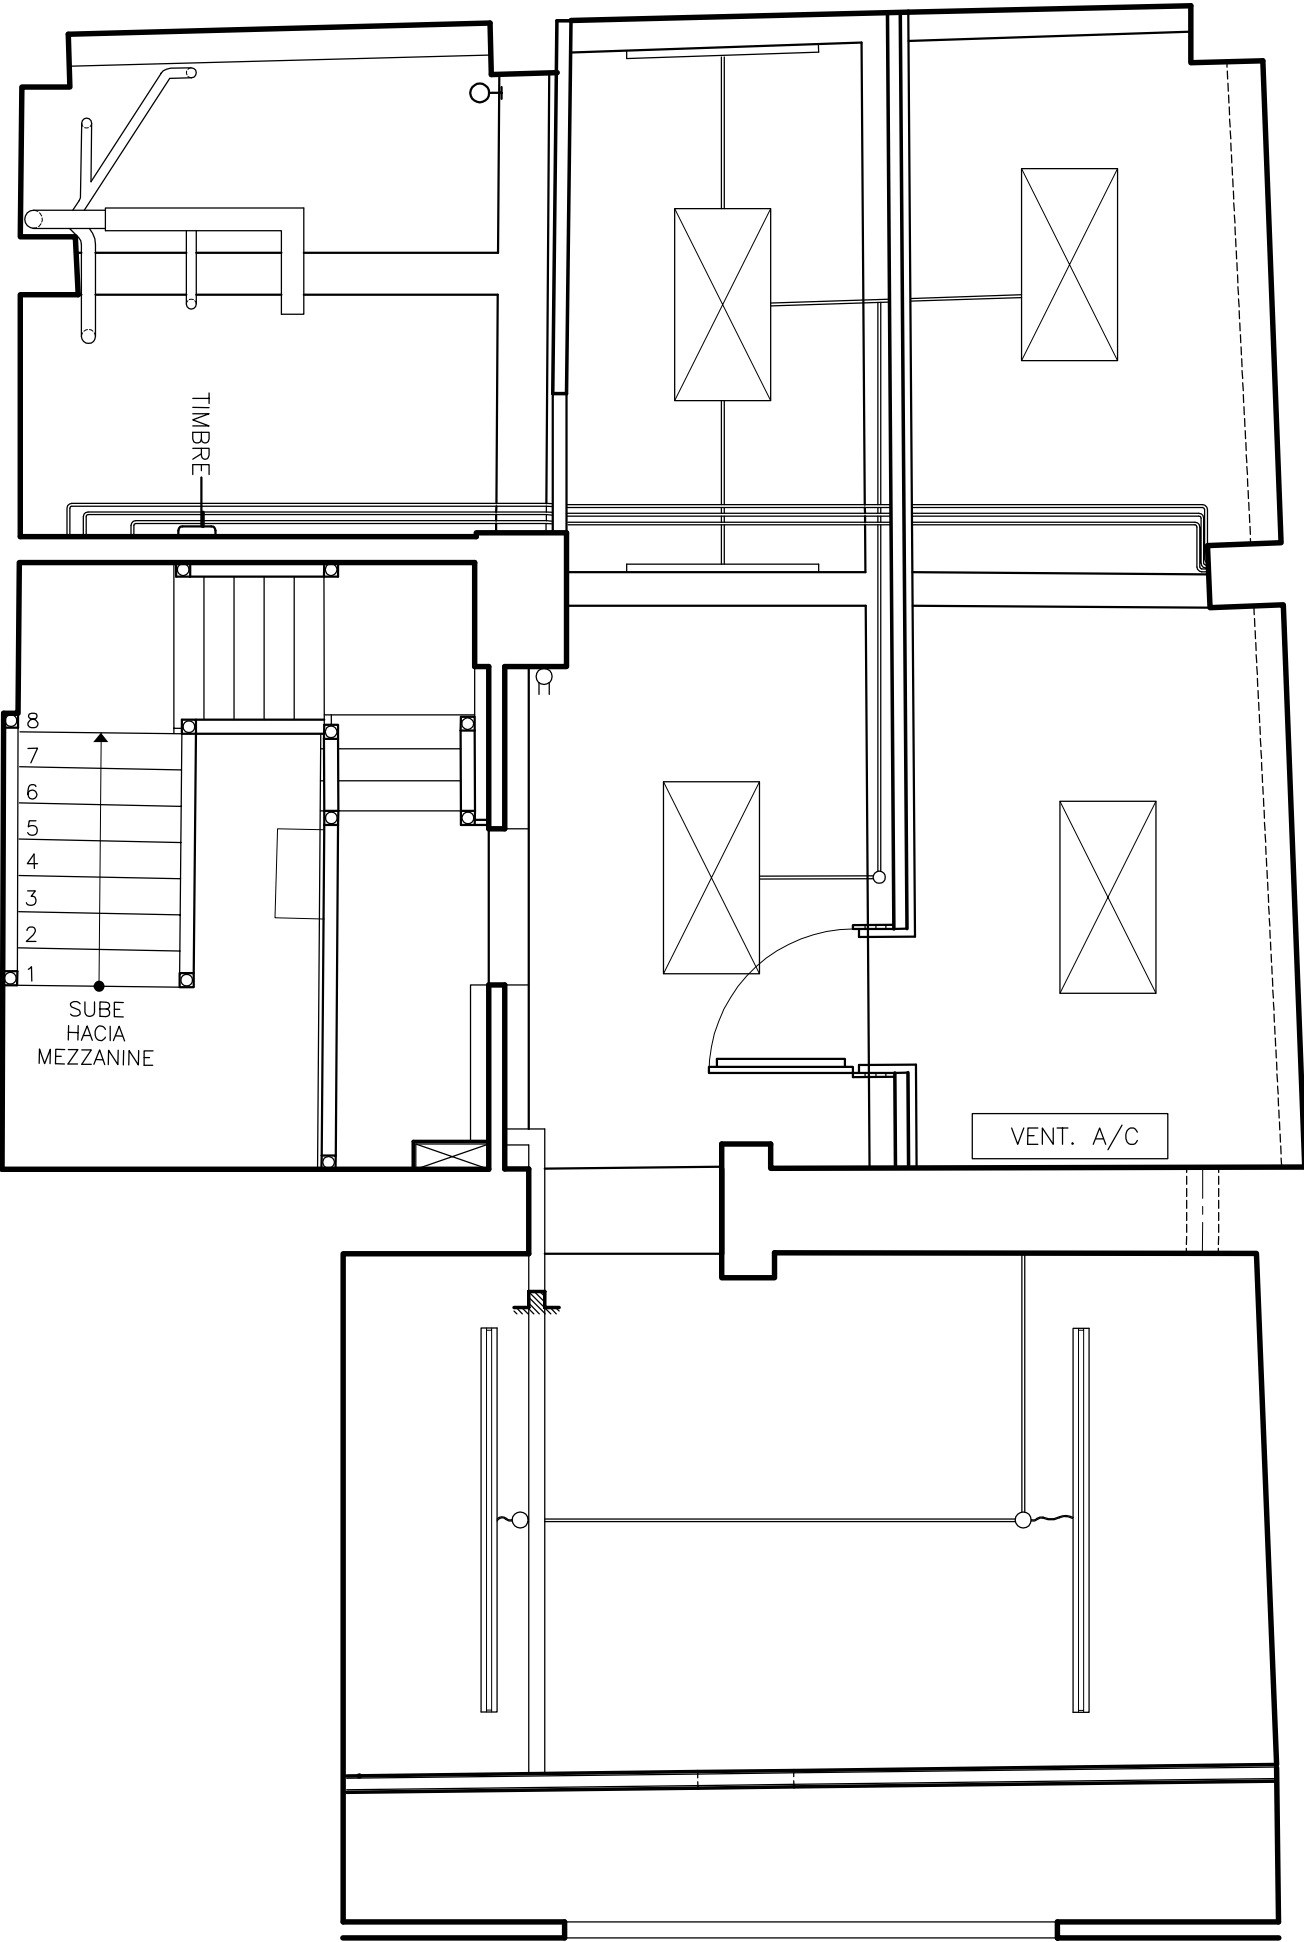

Plafón Reflejado "Mezzanine"

Escala: 1/4"=1'-0"


|                                    |      |                                                            |  |
|------------------------------------|------|------------------------------------------------------------|--|
| DUEÑO                              |      | Chef Medowar                                               |  |
| CONSULTORES                        |      | Arq. Rodolfo Lugo Escamellid<br>(rodrigo@arquitectos9.com) |  |
| PROYECTO                           |      |                                                            |  |
| "AS BUILT" EDIFICIO SAN JUSTO #204 |      |                                                            |  |
| VIEJO SAN JUAN                     |      |                                                            |  |
| REVISIONES                         |      |                                                            |  |
| NO.                                | DATE |                                                            |  |
| 1                                  |      |                                                            |  |
| 2                                  |      |                                                            |  |
| 3                                  |      |                                                            |  |
| 4                                  |      |                                                            |  |
| 5                                  |      |                                                            |  |
| NOTA/PERMISOS                      |      |                                                            |  |
| FECHA: JULIO 2015                  |      |                                                            |  |
| Plano "As Built"                   |      |                                                            |  |
| Planta y Plafón                    |      |                                                            |  |
| Reflejado                          |      |                                                            |  |
| Primer Nivel y                     |      |                                                            |  |
| "Mezzanine"                        |      |                                                            |  |
| HOLAS:                             |      |                                                            |  |
| AB-1                               |      |                                                            |  |

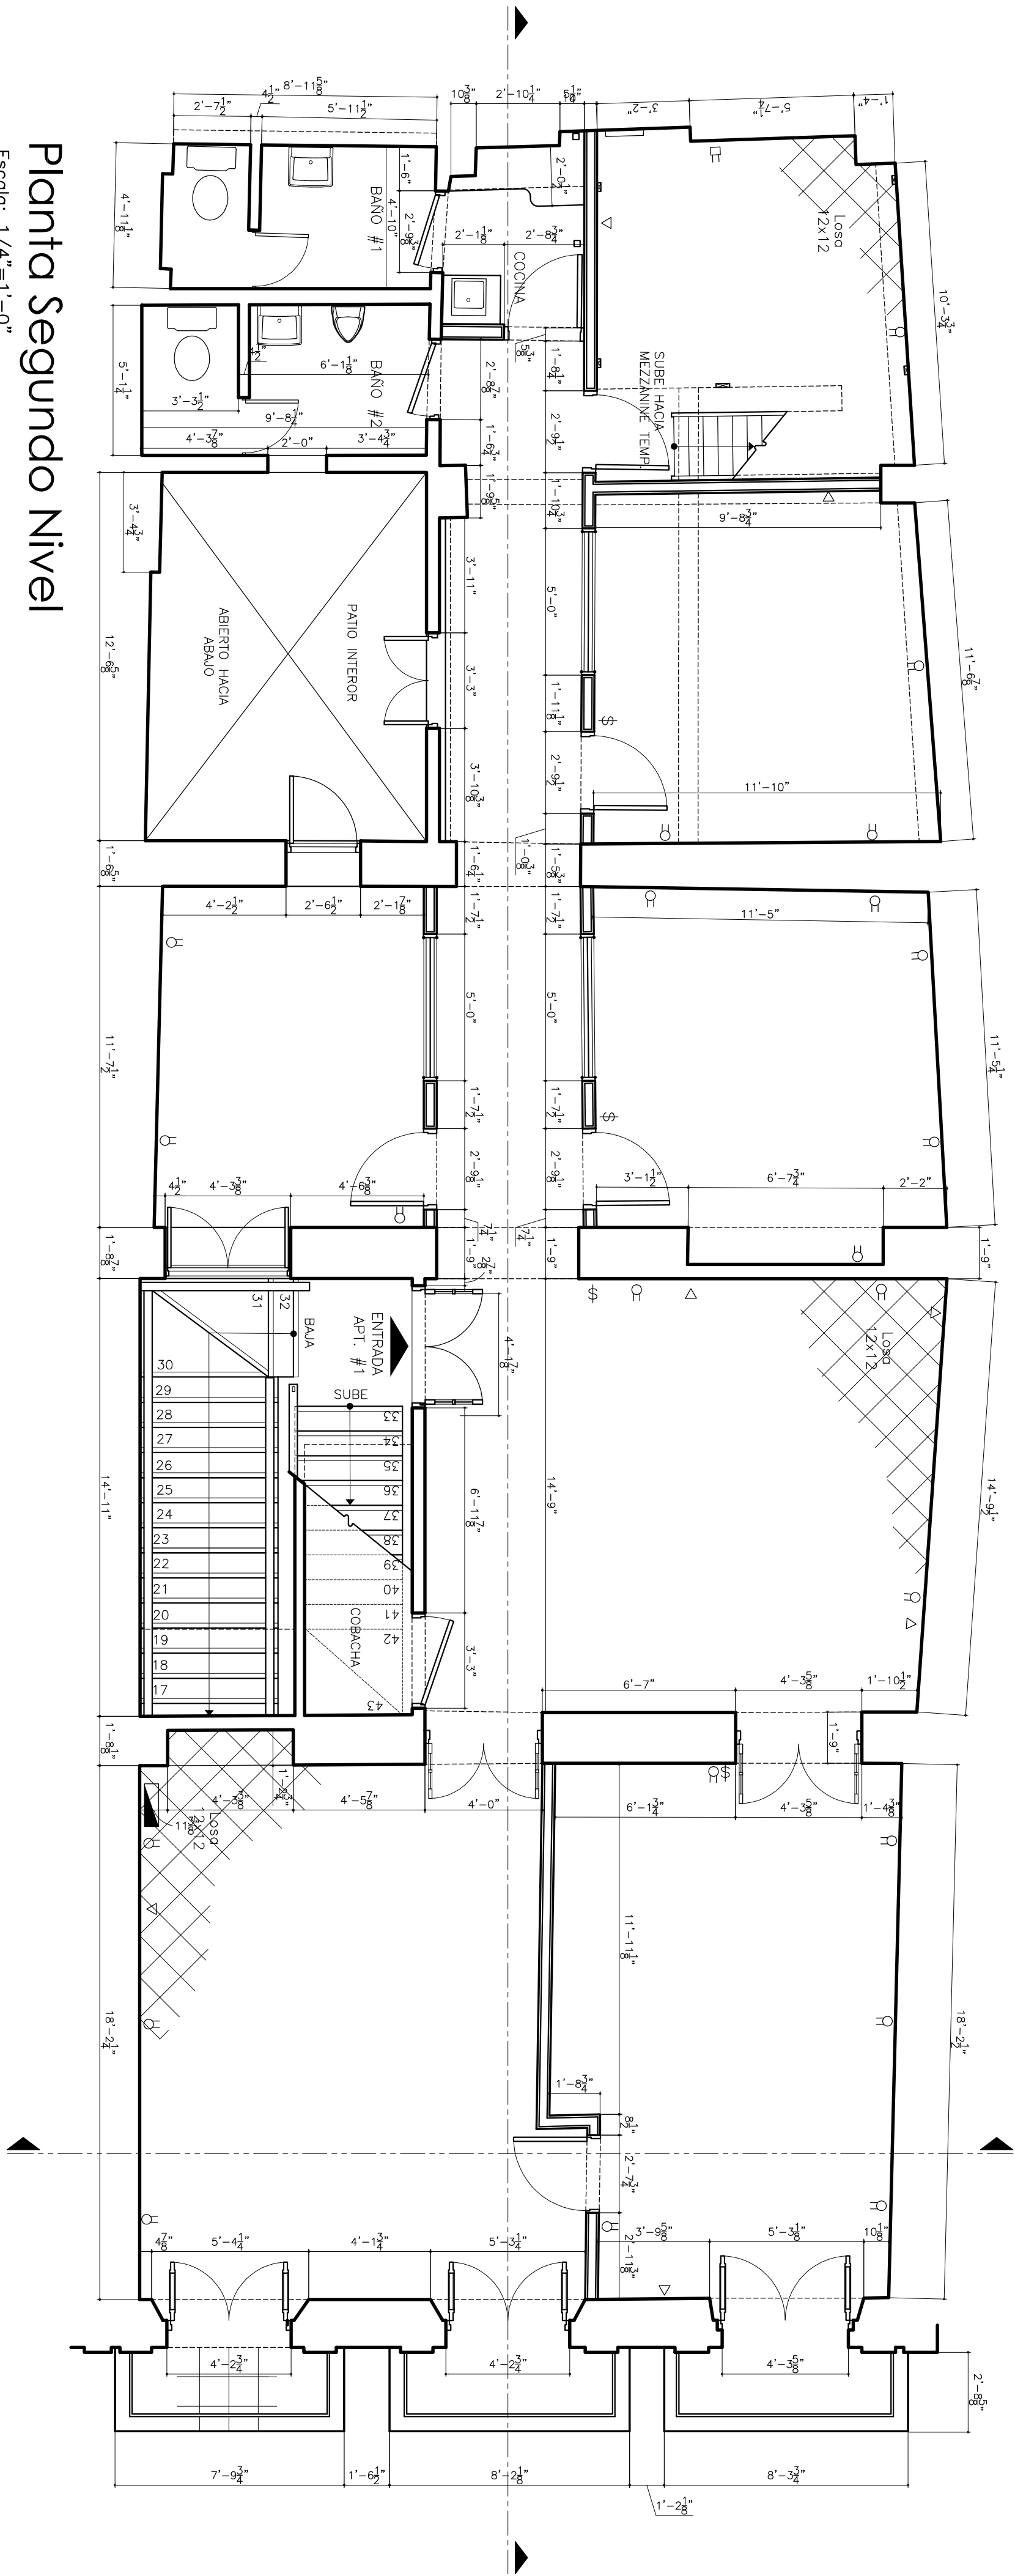

## Planta Segundo Nivel

Escala: 1/4"=1'-0"

Area Bruta de Piso: 1,668 p.c.

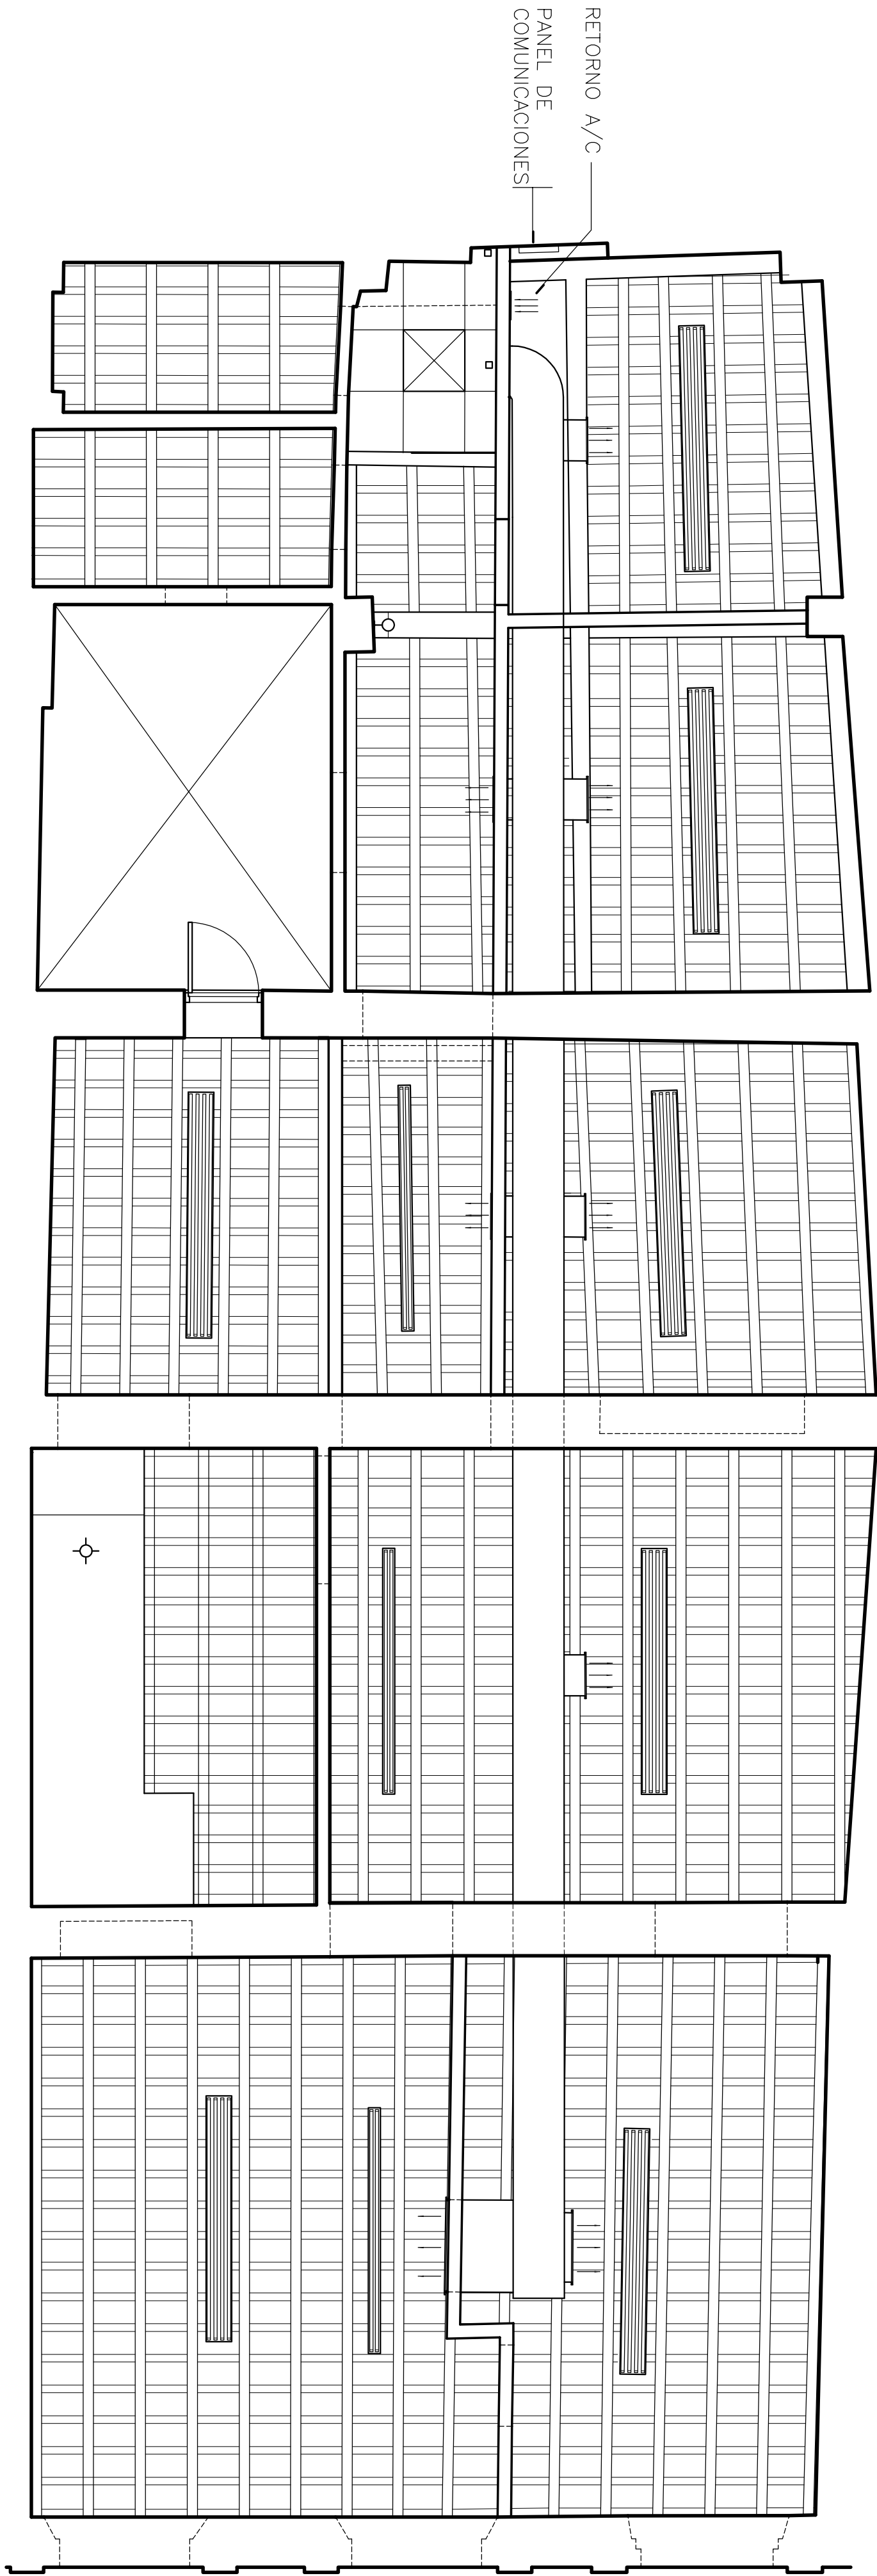

## Platón Reflejado Segundo Nivel

Escala: 1/4"=1'-0"

DIENNO  
Nyle Monseñ  
Cheril Medowar

CONSULTORES

Asa, Rodenas, Lago, Schenckel  
(760) 360-1717 / asalago@asasch.com

PROYECTO

"AS BUILT" EDIFICIO SAN JUSTO #204

VIEJO SAN JUAN

REVISIONES

| NO. | DATE |
|-----|------|
| 1   |      |
| 2   |      |
| 3   |      |
| 4   |      |
| 5   |      |

NOTA/PERMISOS

FECHA: Sept/2015

Plano "As Built"

Planta y Platón  
Reflejado  
Segundo Nivel

HOLAS

AB-2

|                                                                  |   |
|------------------------------------------------------------------|---|
|                                                                  | PROYECTO                                                                                                  |
| "AS BUILT" EDIFICIO SAN JUSTO #204<br><br>VIEJO SAN JUAN         |   |
| REVISIONES                                                       |   |
| NO.                                                              | DATE   |
| 1                                                                |   |
| 2                                                                |   |
| 3                                                                |   |
| 4                                                                |   |
| 5                                                                |   |
| NOTA PERMISOS                                                    |   |
| FECHA: JUNIO 2015                                                |   |
| Plano "As Built"<br>Planta y Plátón<br>Reflejado Tercer<br>Nivel |   |
| HOJA:                                                            |   |
| AB-3                                                             |   |

DUEÑO  
 Nyla Monseñ  
 Chell Meadows

CONSULTORES

Ana Rodenas Lago Sternfeld  
 (907) 360-5777 / arod@ana-r.com

PROYECTO

"AS BUILT" EDIFICIO SAN JUSTO #204  
 VIEJO SAN JUAN

REVISIONES

| NO. | DATE |
|-----|------|
| 1   |      |
| 2   |      |
| 3   |      |
| 4   |      |
| 5   |      |


NOTA/PERMISOS

FECHA: Sept2015

PLANO  
 "AS BUILT"

HOJA:






AB-4

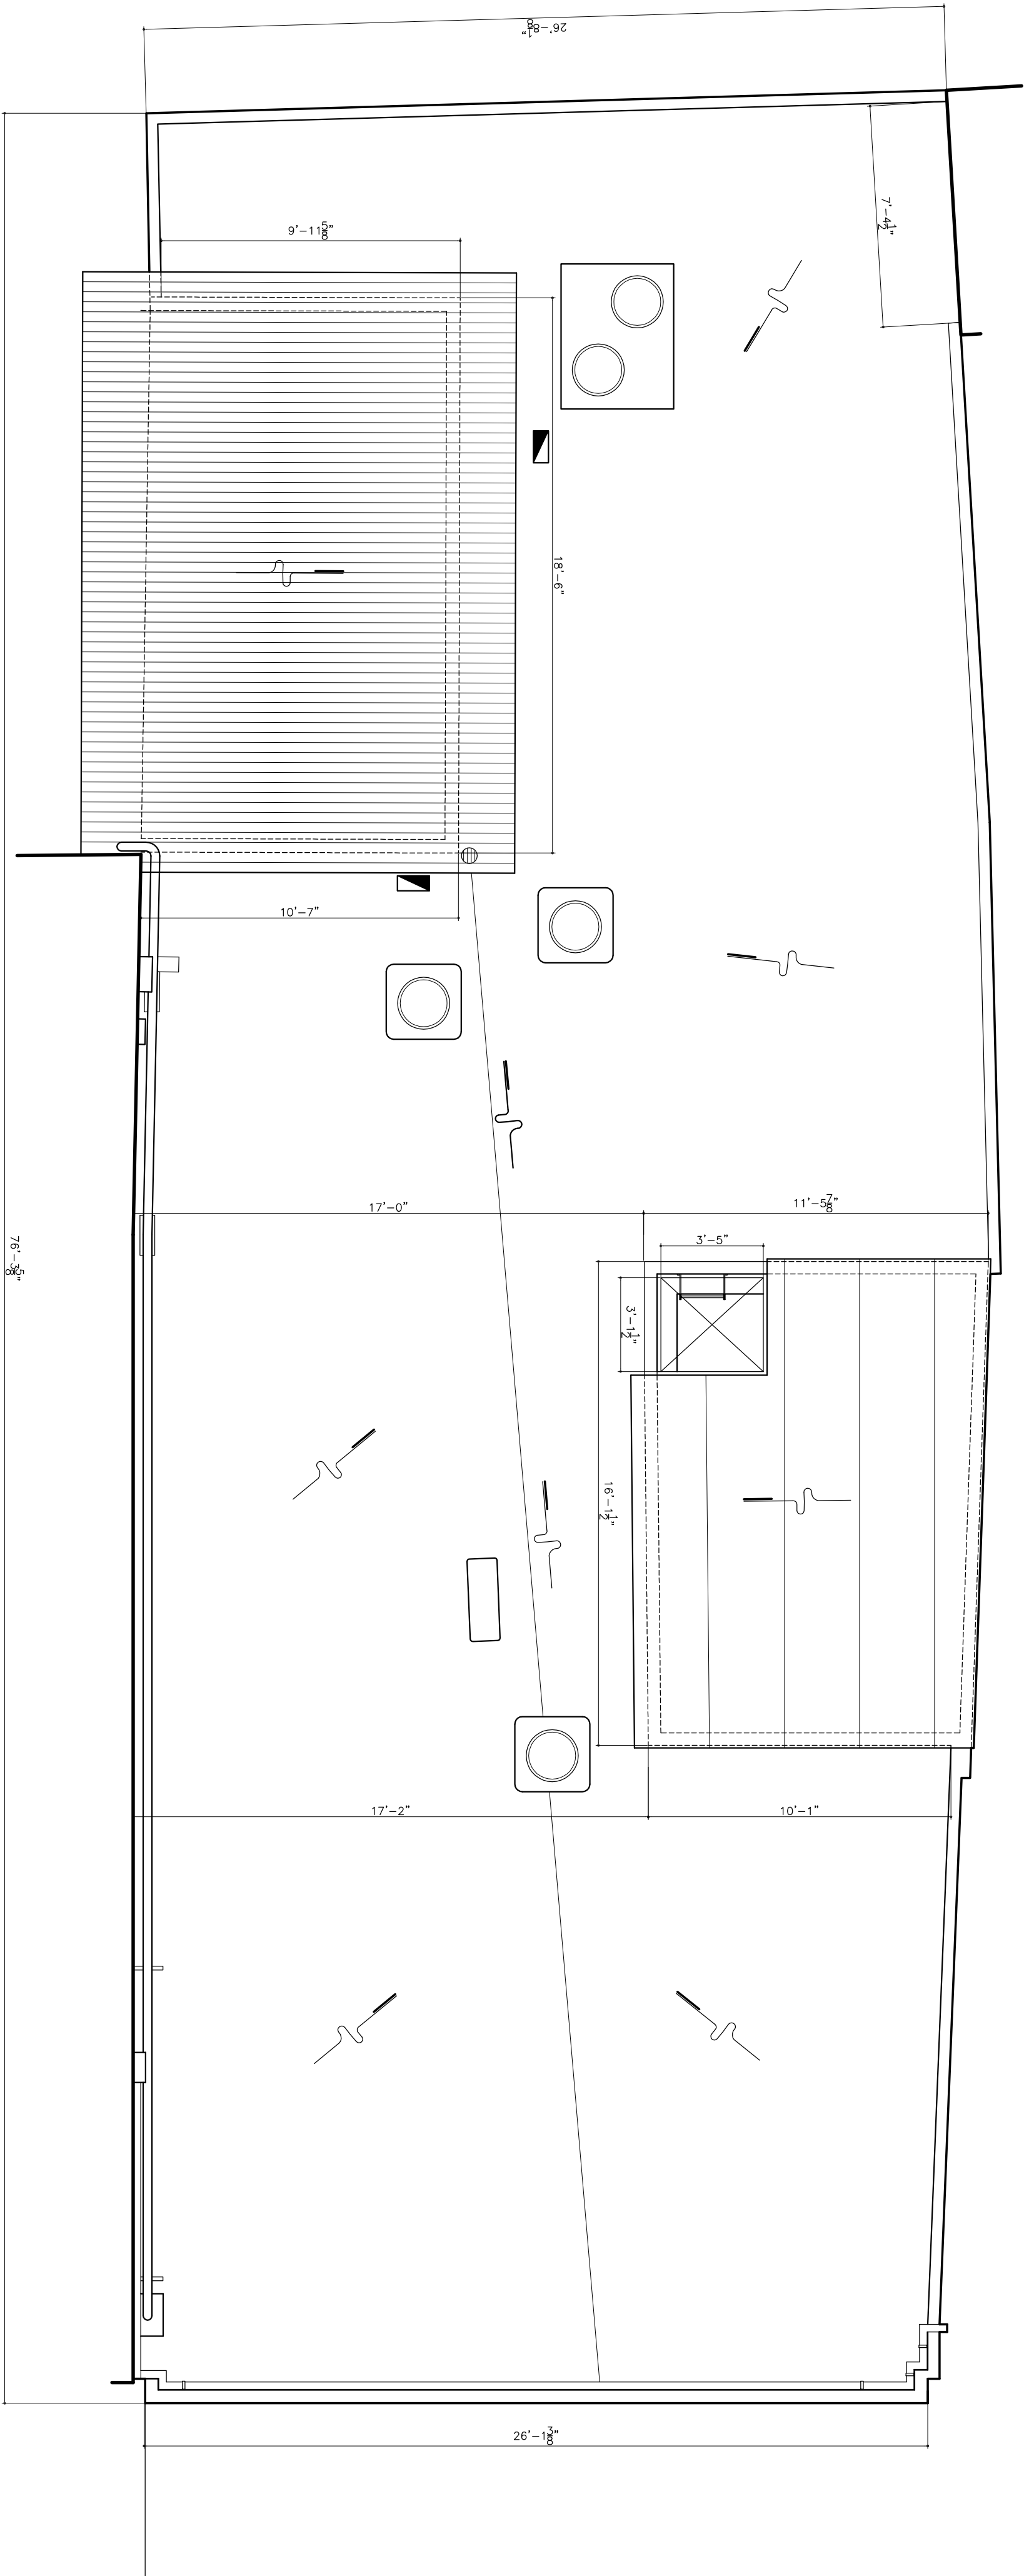


Planta de Cubiertas

Escala: 1/4"=1'-0"

Area Bruta de Piso: 2,071 p.c.

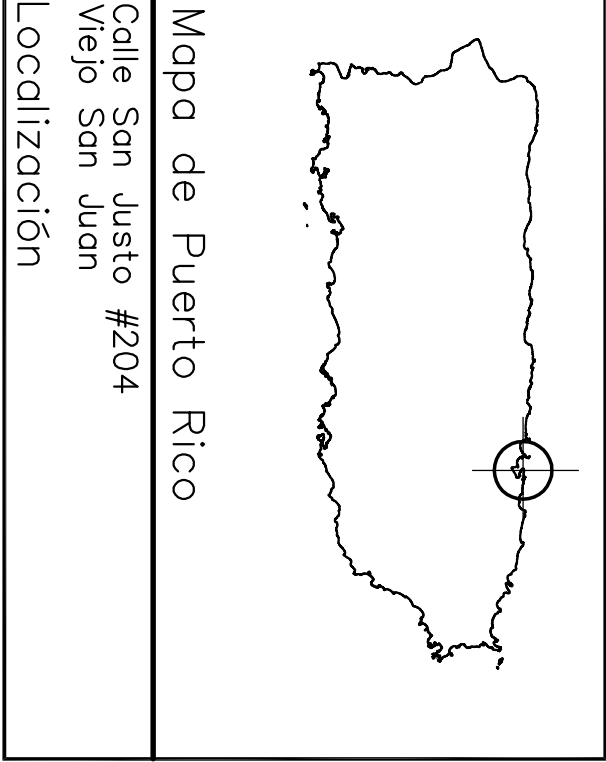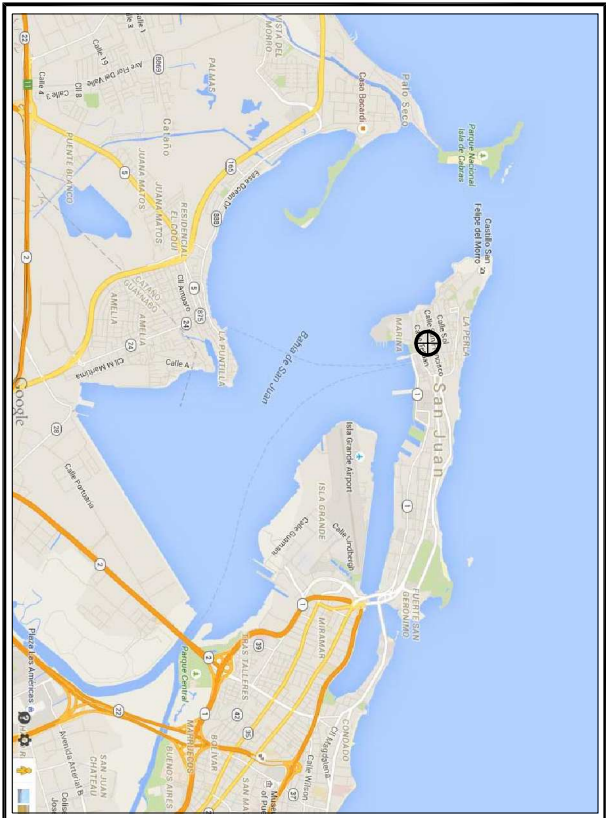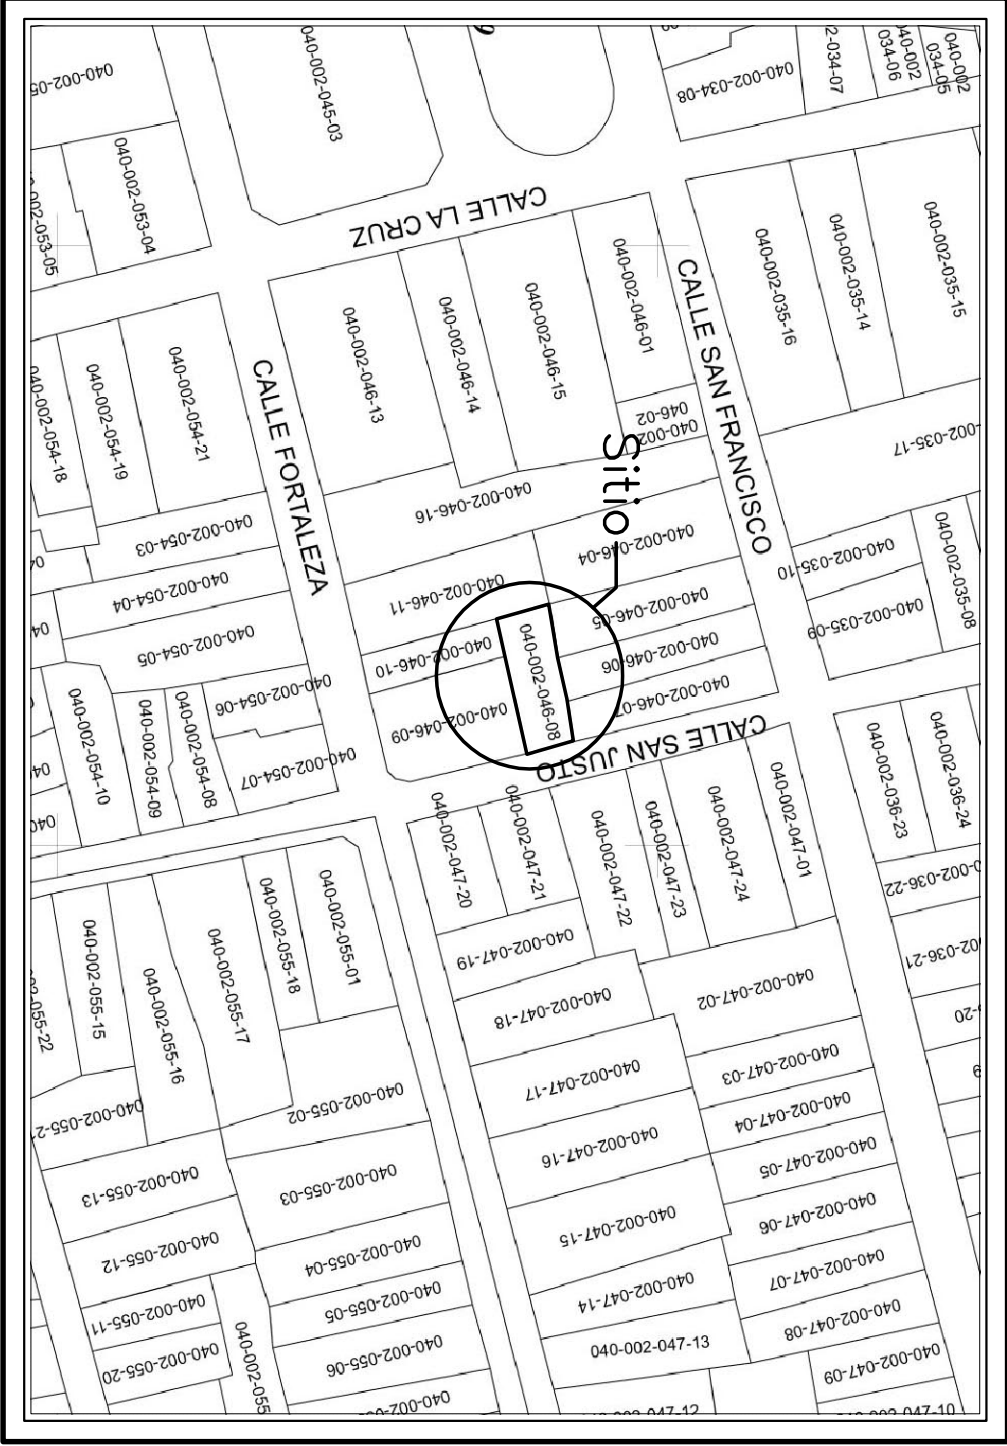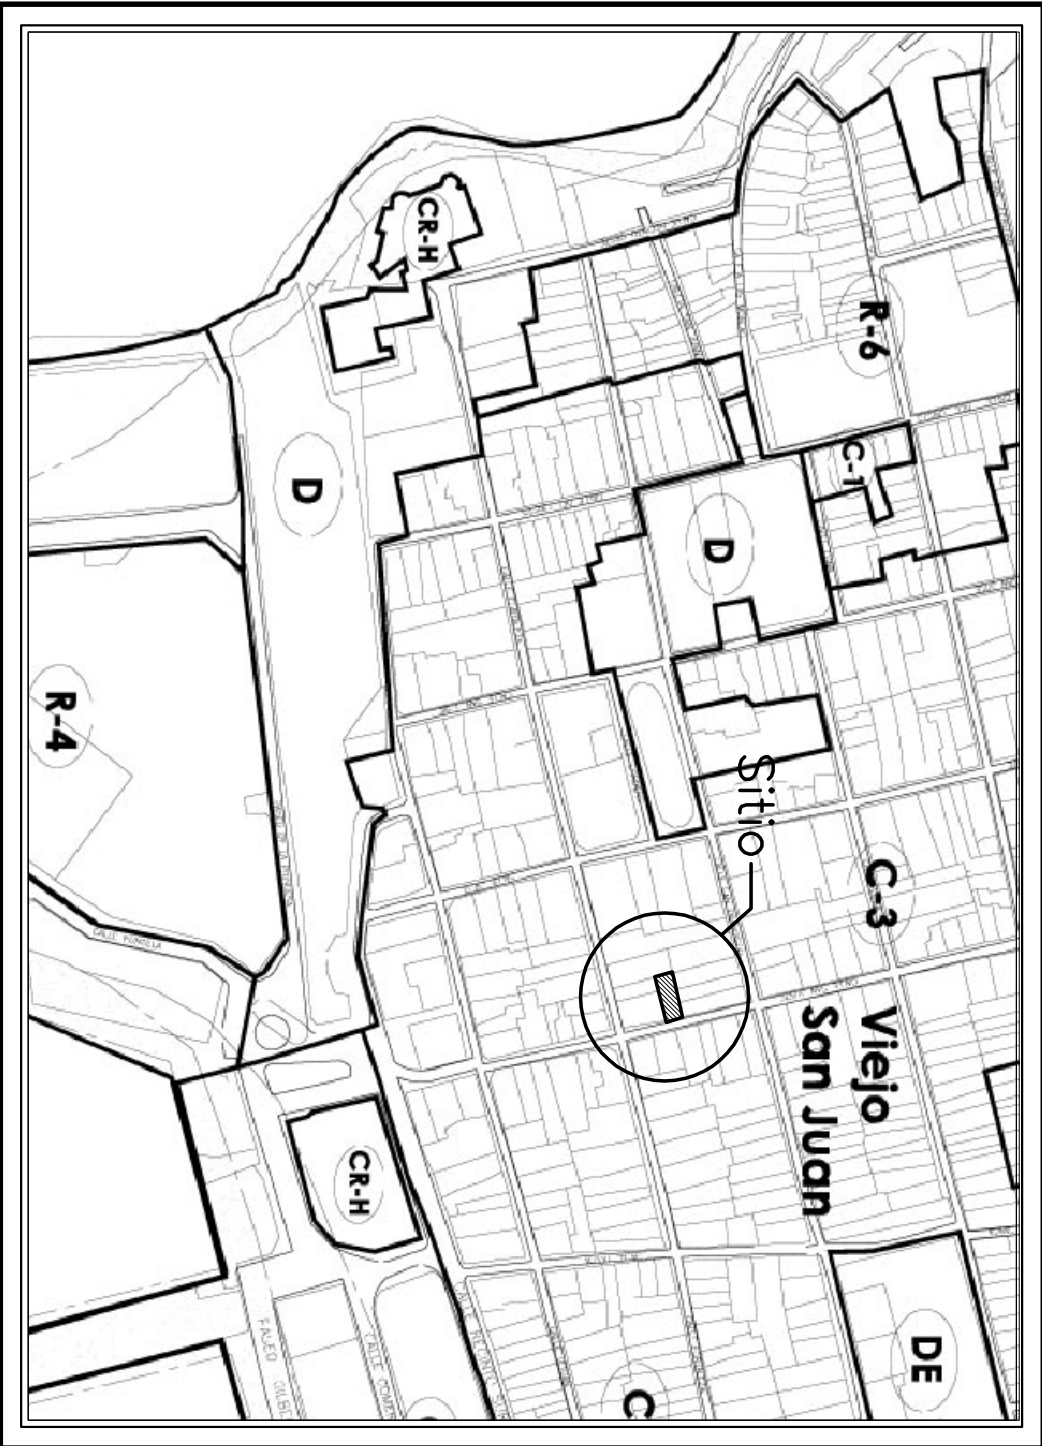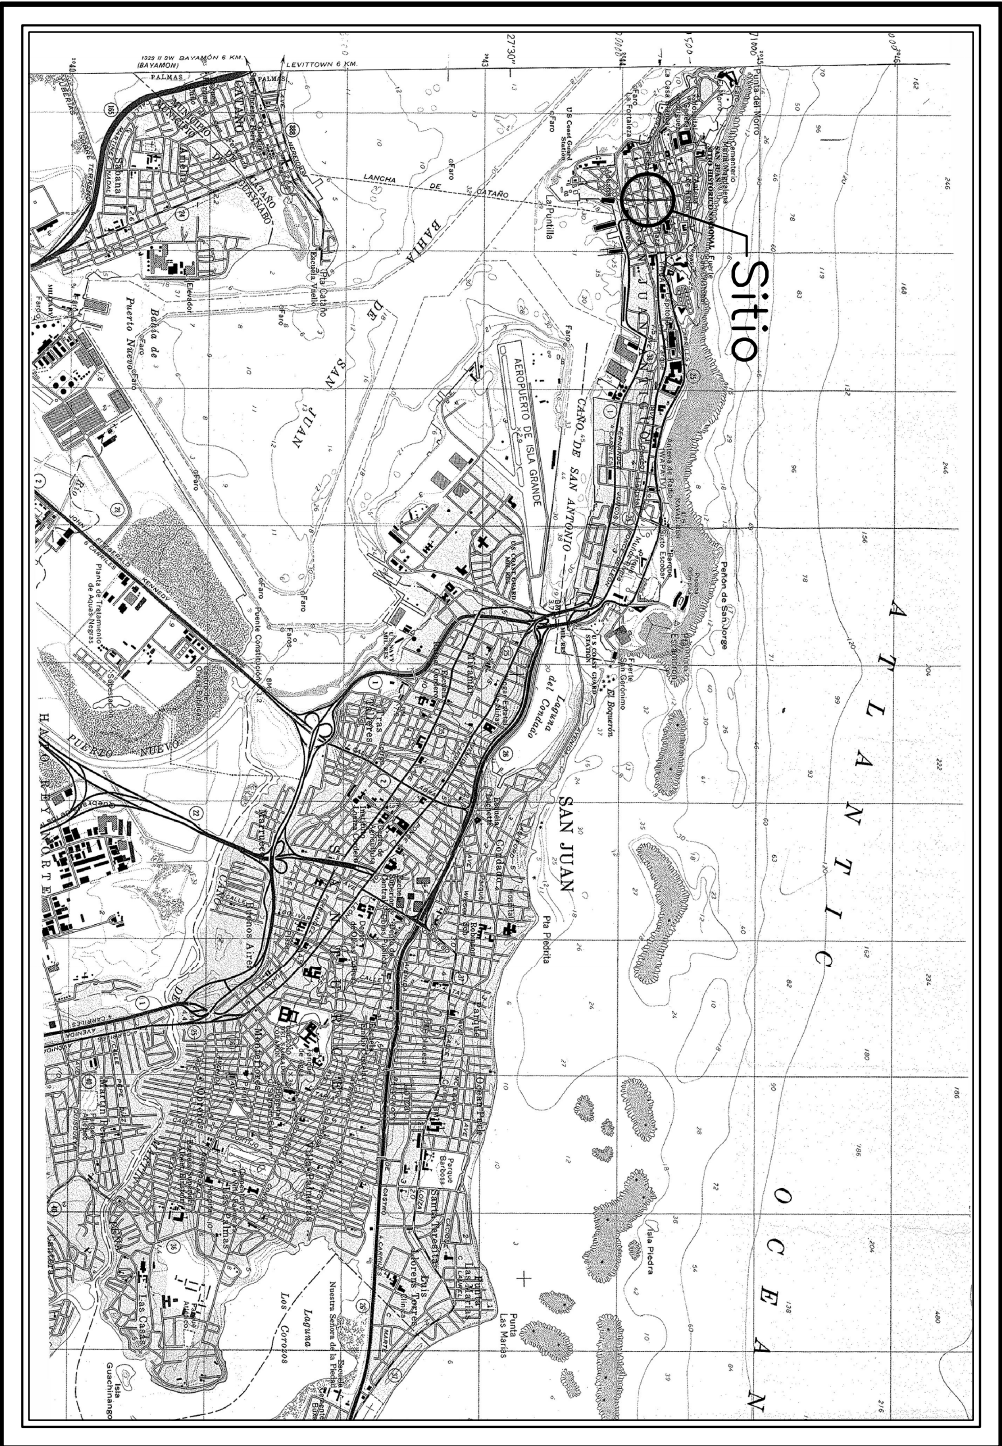

| INDICE DE HOJAS    |                                                         |
|--------------------|---------------------------------------------------------|
| Numero             | Título                                                  |
| HT-1               | Hoja Título                                             |
| Dibujos "as built" |                                                         |
| AB-1               | PLANTA Y PLAFON REFLEJADO<br>PRIMER NIVEL Y "MEZZANINE" |
| AB-2               | PLANTA Y PLAFON REFLEJADO<br>SEGUNDO NIVEL              |
| AB-3               | PLANTA Y PLAFON REFLEJADO<br>TERCER NIVEL               |
| AB-4               | PLANTA DE CUBIERTAS                                     |
| AB-5               | SECCIONES GENERALES                                     |

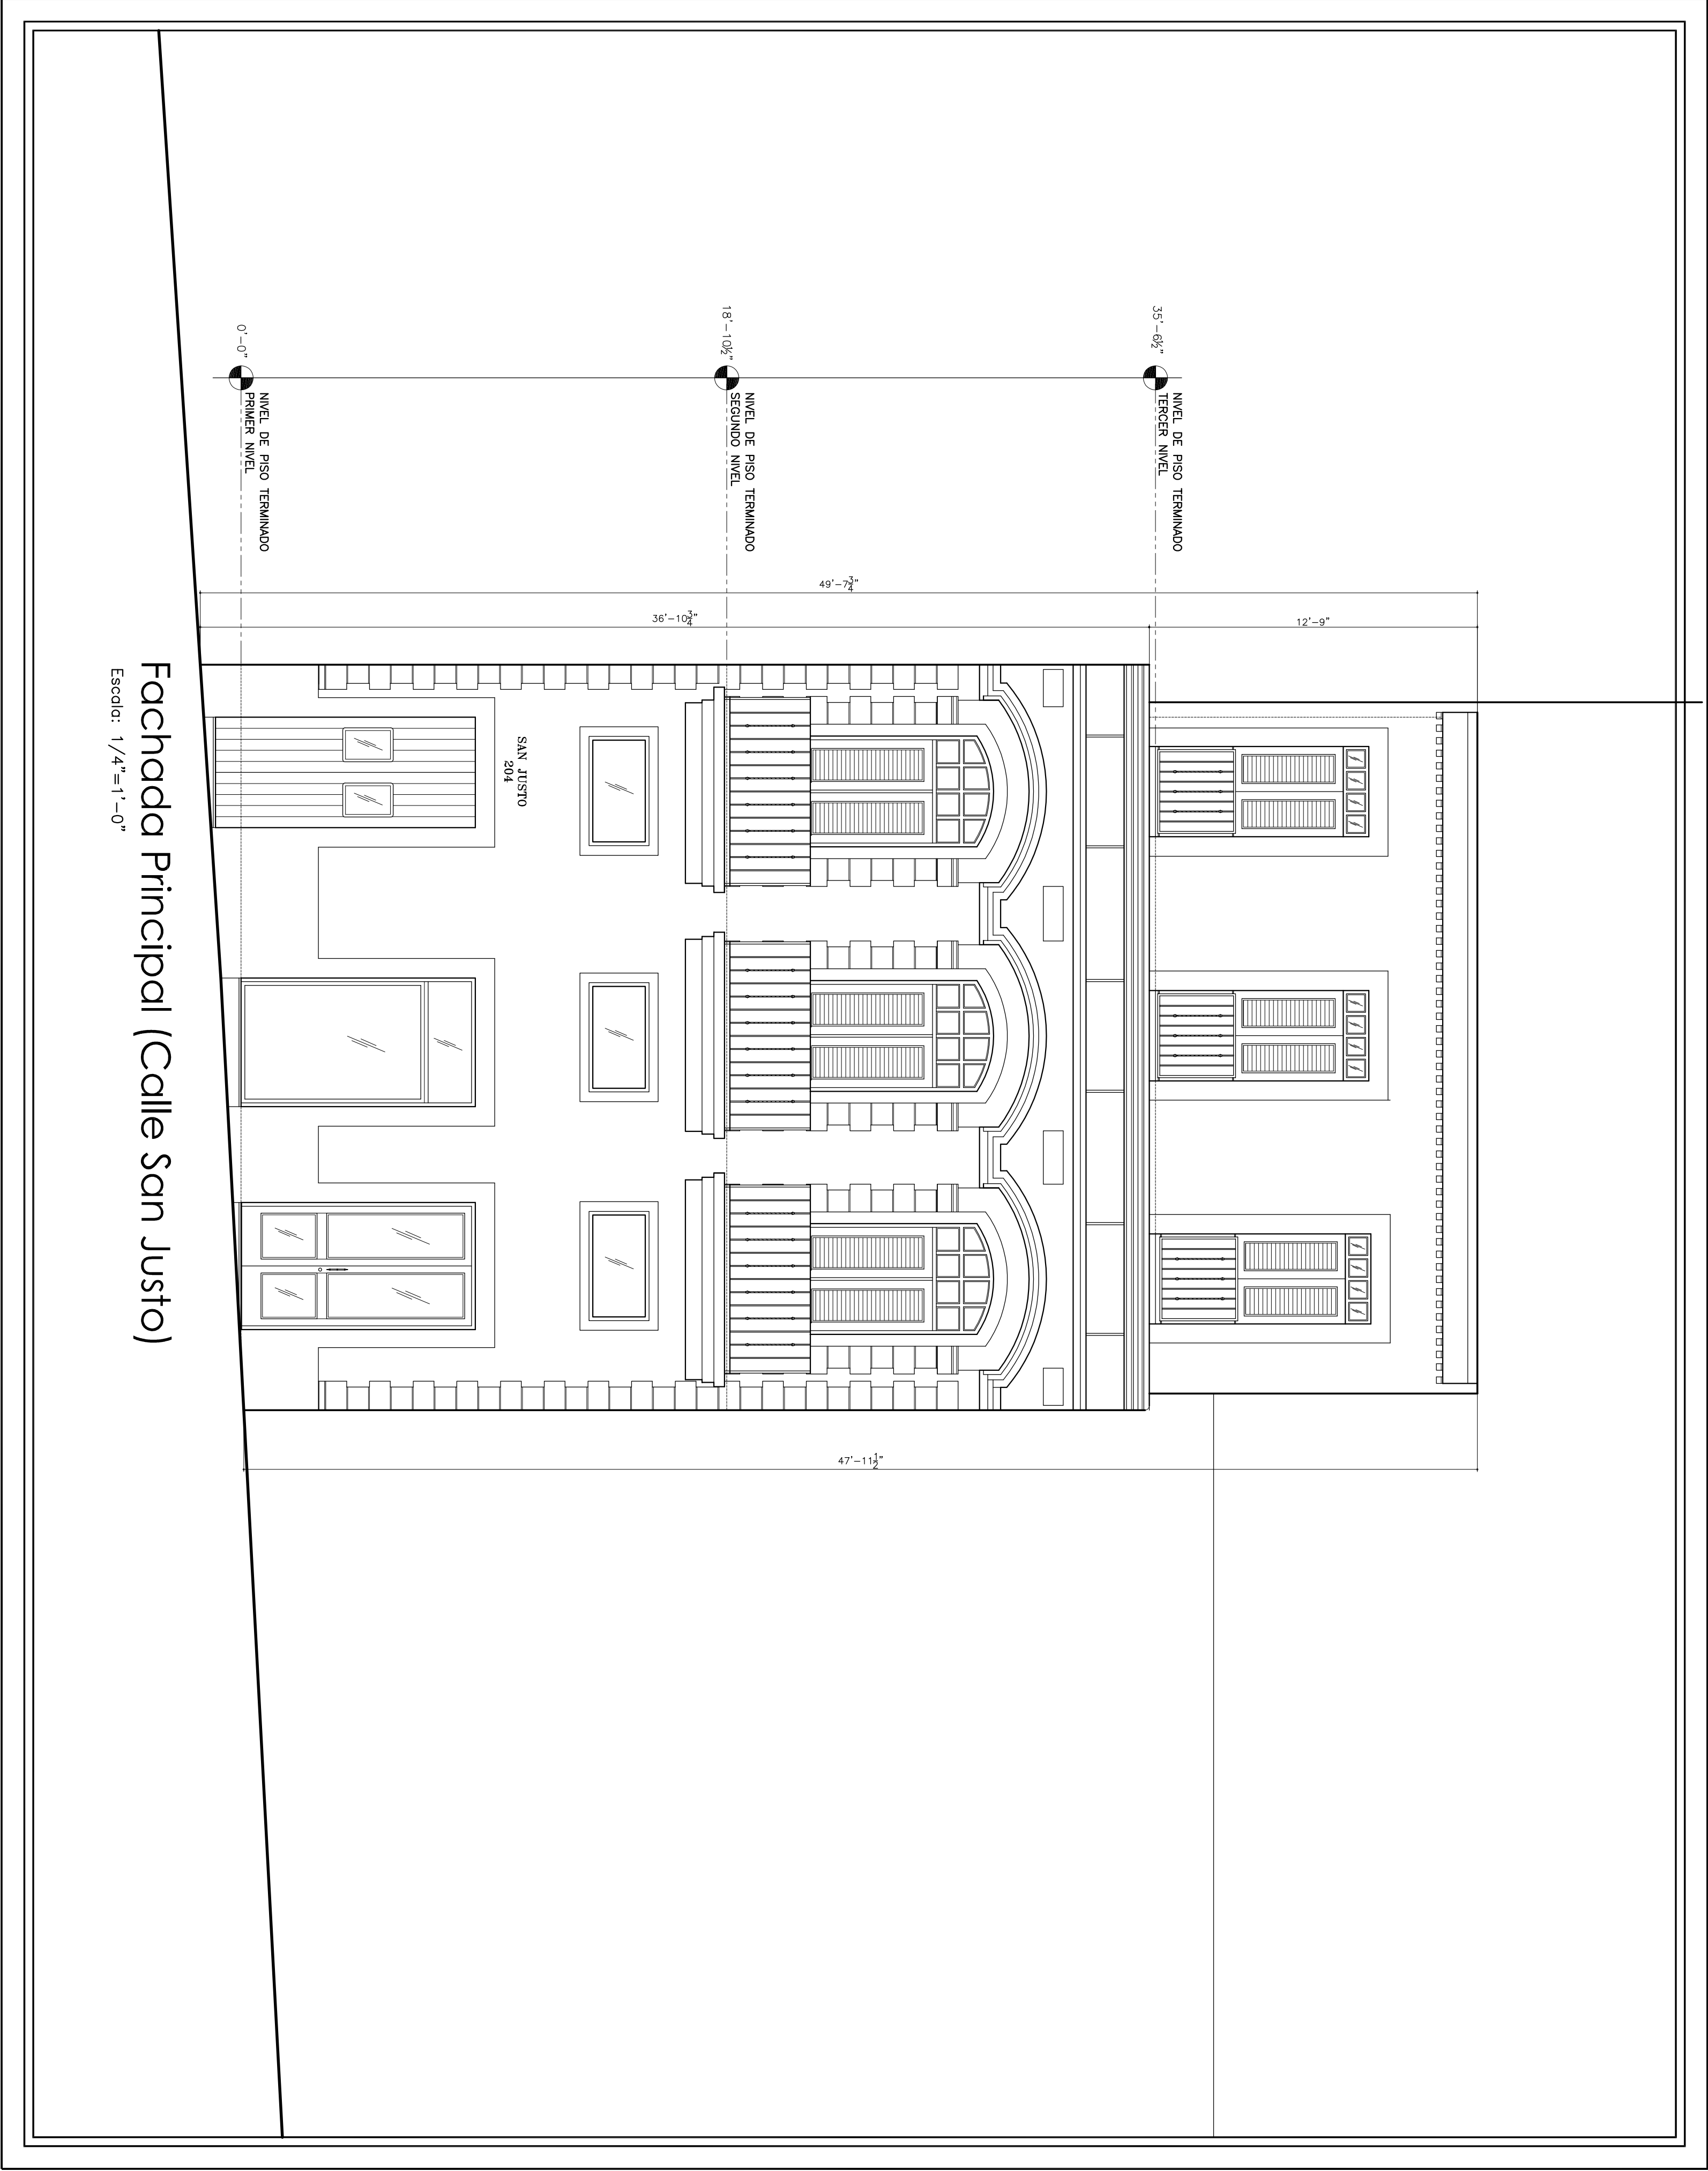

| LEYENDA |                       |
|---------|-----------------------|
|         | PARED DE CARTON YESO  |
|         | SECCION GENERAL       |
|         | ELEVACION             |
|         | NOTA                  |
|         | DRENAJE DE PISO       |
|         | DIRECCION DE DRENAJE  |
|         | LAMPARA FLUORESCENTE  |
|         | RECEPTACULO ELECTRICO |
|         | CONEXION DE TELEFONO  |
|         | LAMPARA DE PARED      |
|         | LAMPARA DE TECHO      |
|         | DIFUSOR DE A/C        |
|         | PANEL ELECTRICO       |
|         | INTERRUPTOR ELECTRICO |
|         | "JUNCTION BOX"        |

|                                                                                 |                |
|---------------------------------------------------------------------------------|----------------|
| DIENIO                                                                          | Nyle Monseñ    |
|                                                                                 | Cheril Medowar |
| CONSULTORES                                                                     |                |
| Ana Rodenas Lago Sternwold<br>1075 San Juan, P.O. Box 9000 San Juan, P.R. 00906 |                |
| PROYECTO                                                                        |                |
| VIEJO SAN JUAN                                                                  |                |
| "AS BUILT" EDIFICIO SAN JUSTO #204                                              |                |
| REVISIONES                                                                      |                |
| NO.                                                                             | DATE           |
| 1                                                                               |                |
| 2                                                                               |                |
| 3                                                                               |                |
| 4                                                                               |                |
| 5                                                                               |                |
| NOTA/PERMISOS                                                                   |                |
| FECHA: Sept/2015                                                                |                |
| Plano "As Built"                                                                |                |
| Hoja Título                                                                     |                |
| HOJA:                                                                           |                |
| HT-1                                                                            |                |