



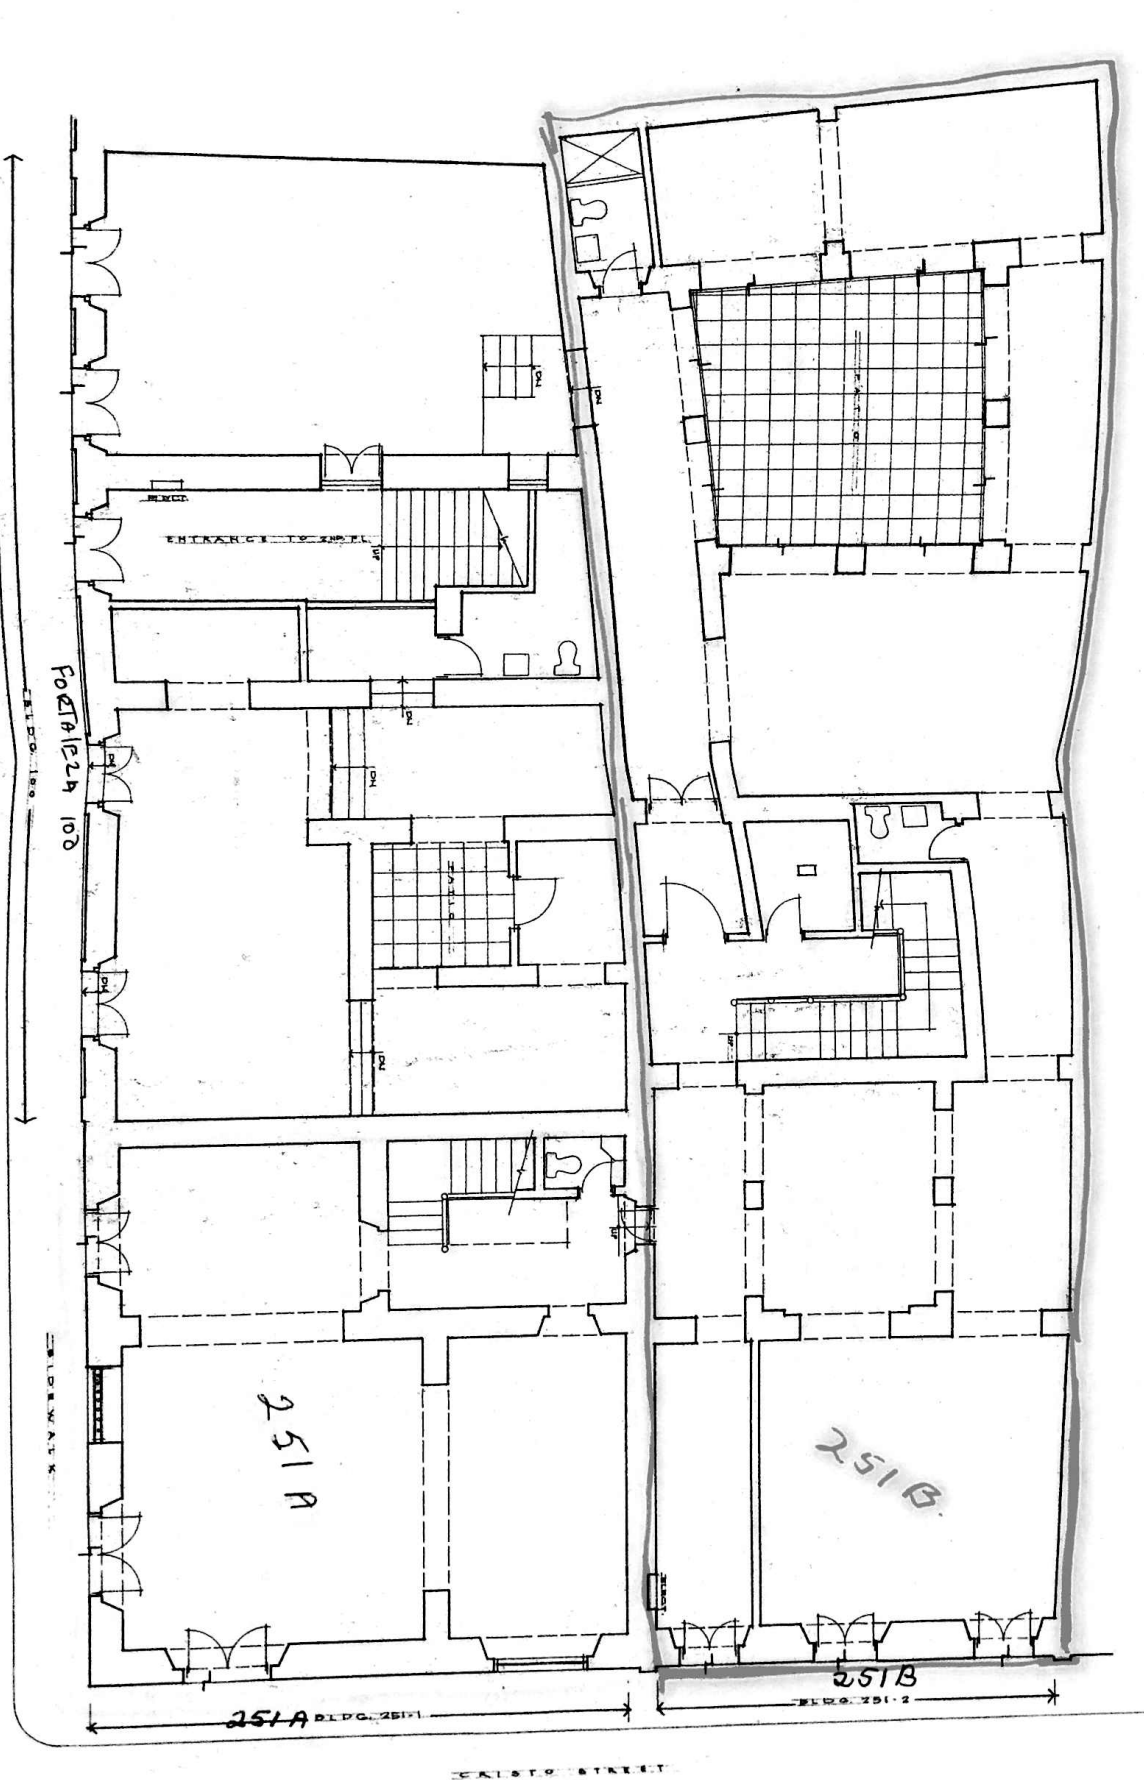


ASBUILT FIRST FLOOR PLAN
1/2" = 1'-0"

--	--	---

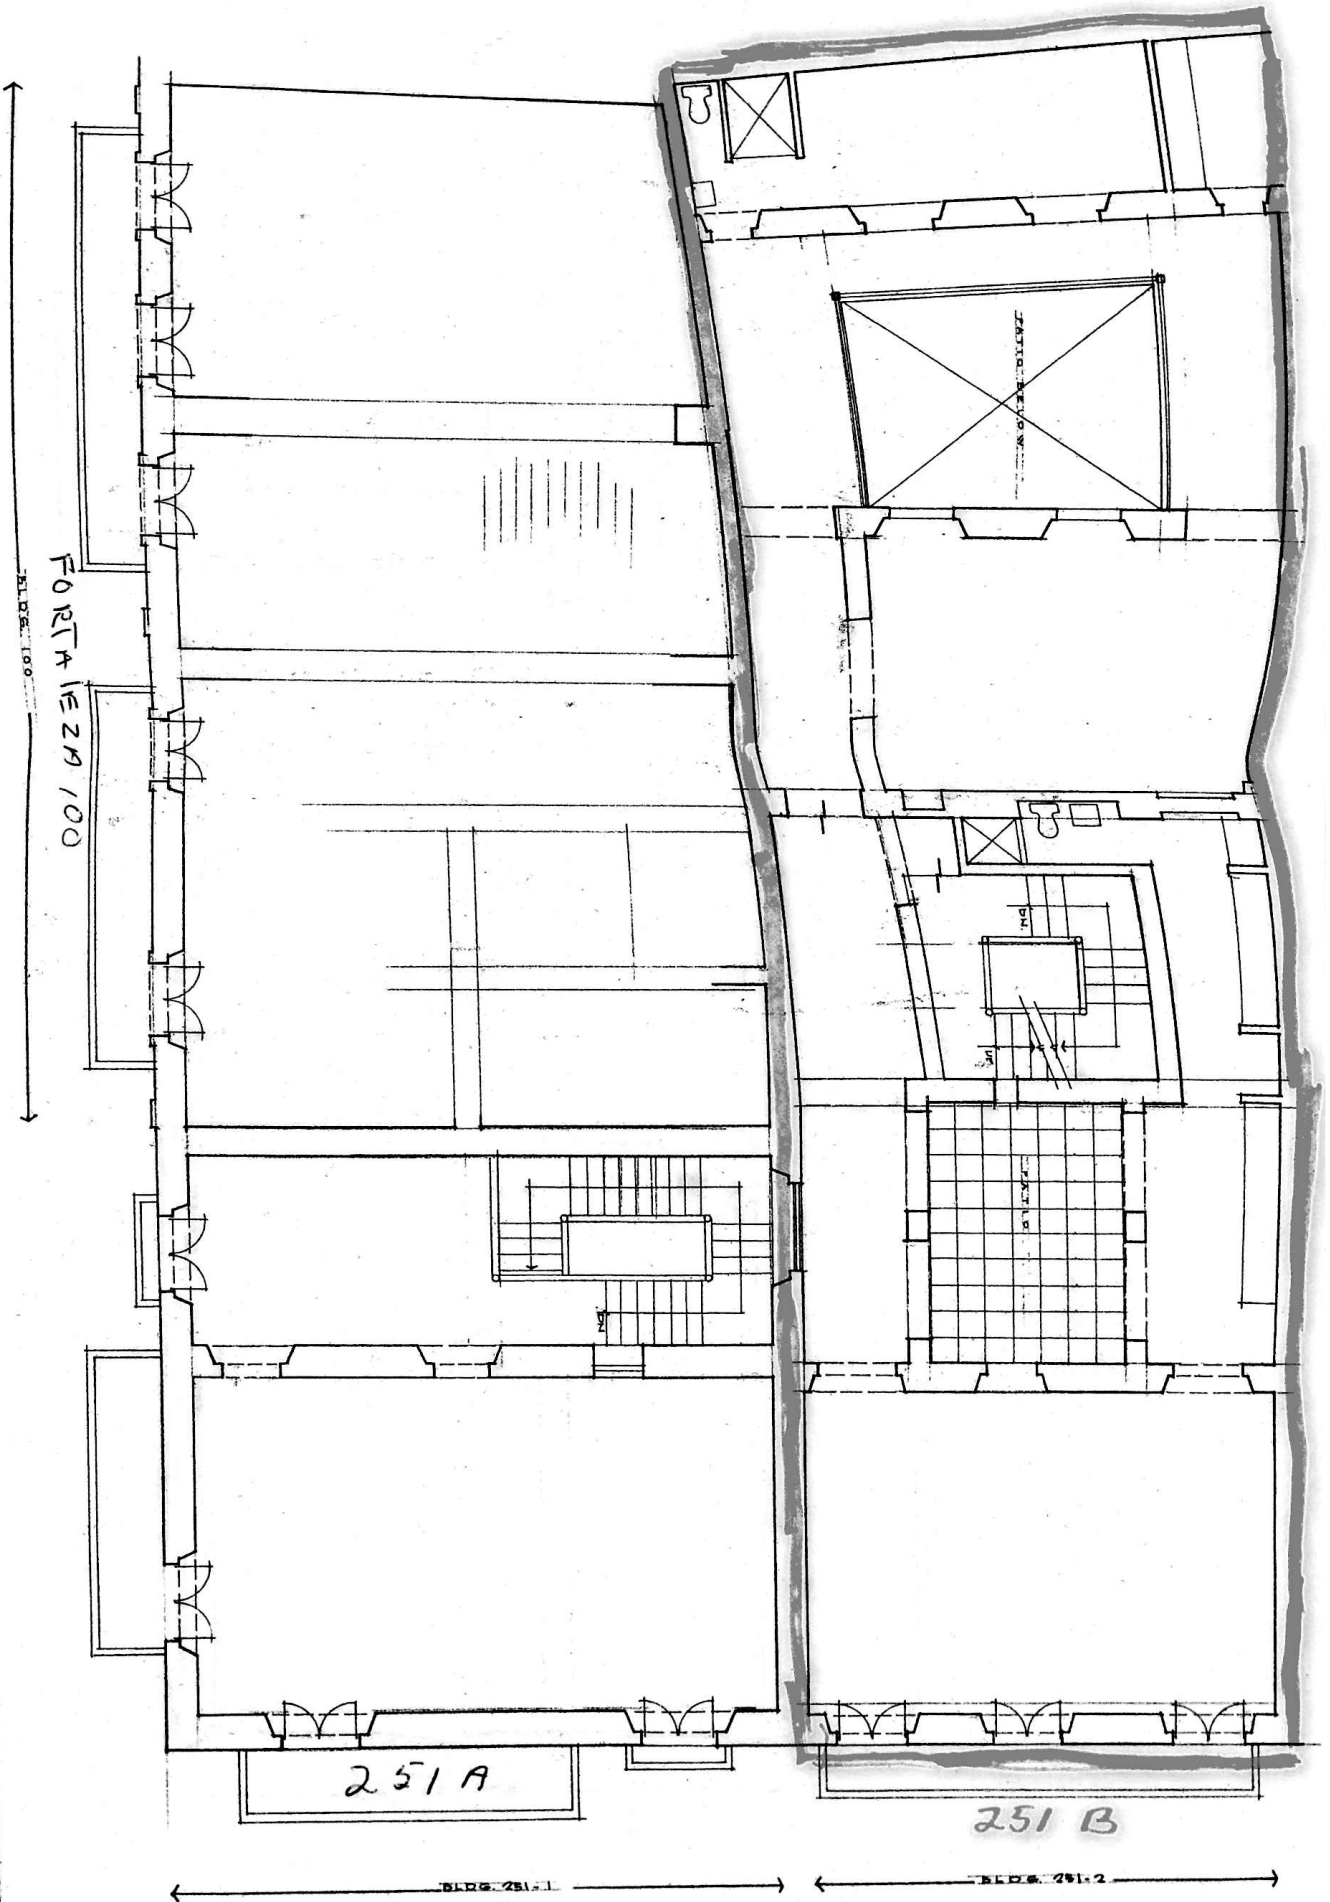

AS BUILT - 2ND FLOOR PLAN


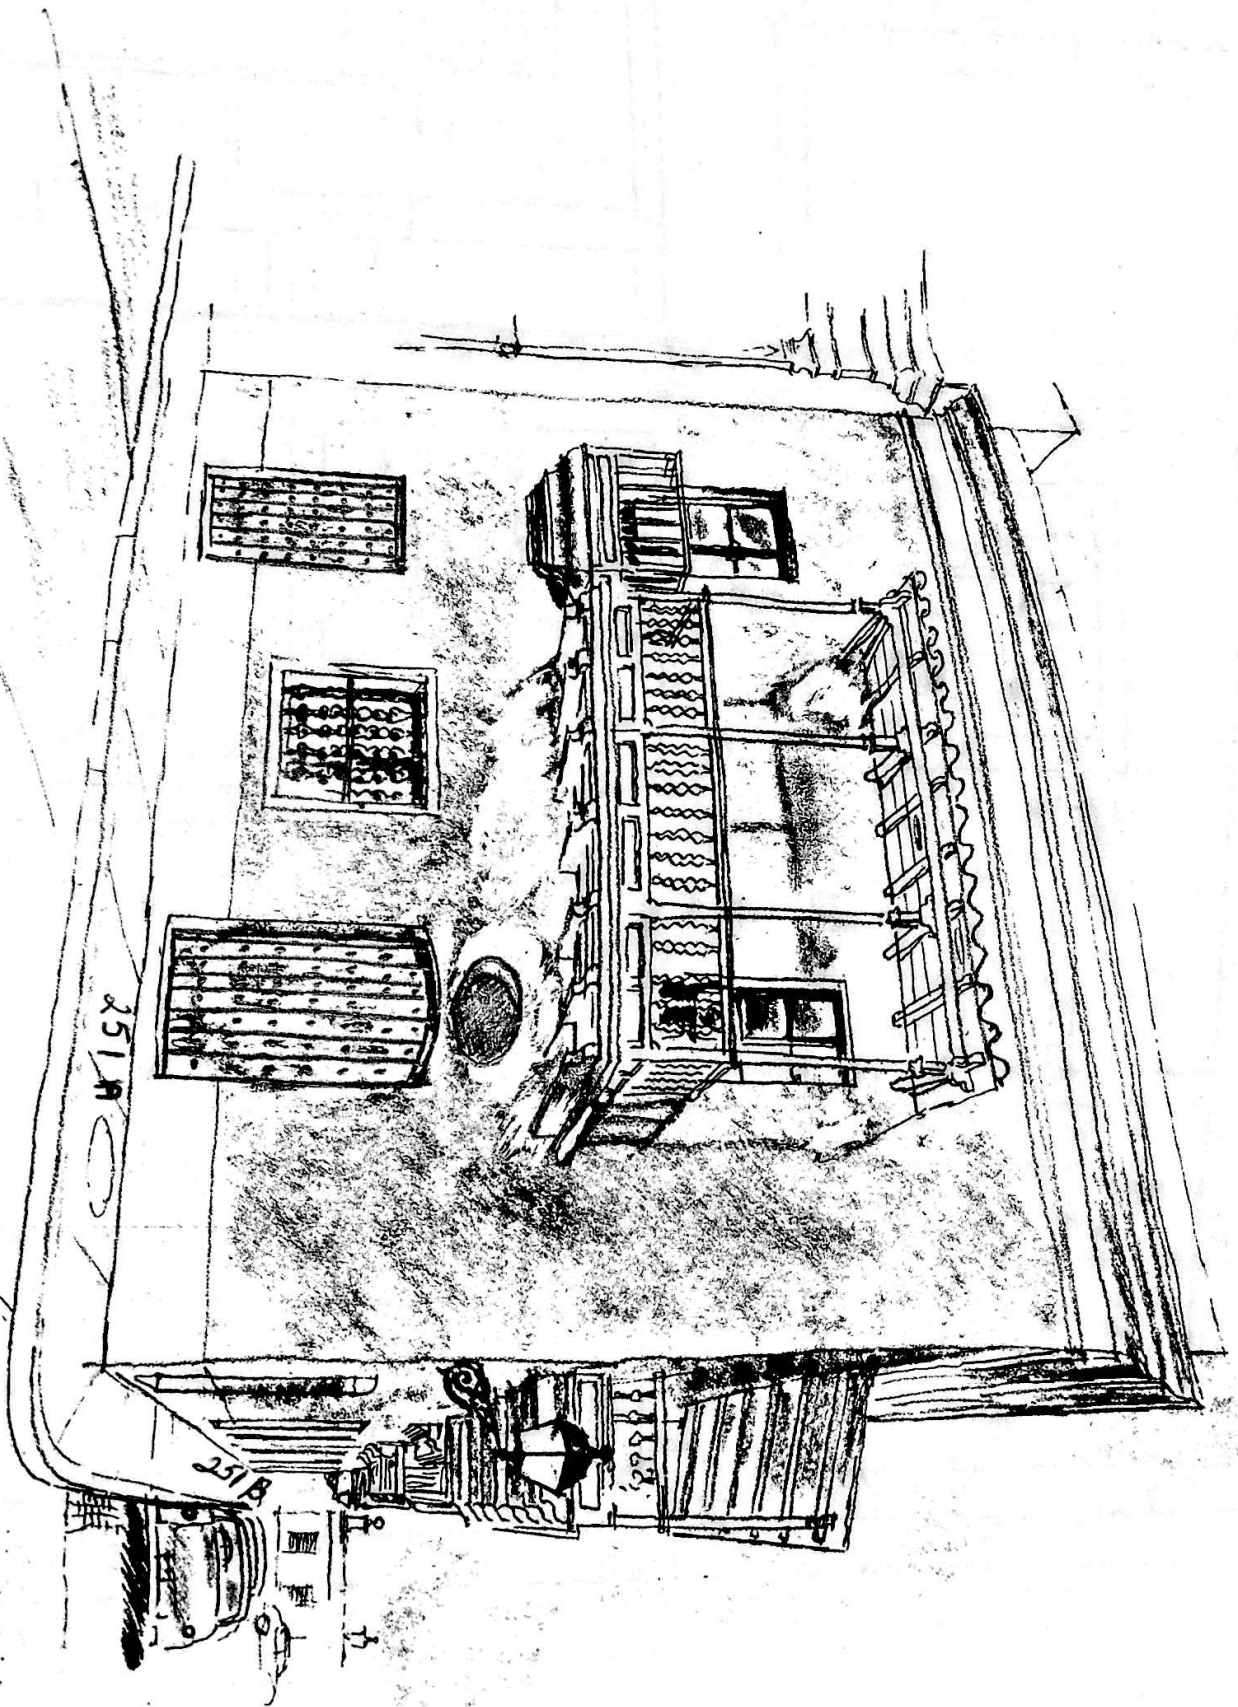



GOBIERNO DE PUERTO RICO
CENTRO DE RECAUDACION DE INGRESOS MUNICIPALES

ESTADO DE CUENTA /STATEMENT OF ACCOUNT

Fecha Impresión: 05/02/2013

Hora Impresión: 9:40:47AM

Fecha de Intereses/Descuento
Int/Disc Date: 05/02/2013

Certificate # 6652173

Número de Catastro (Pin Number)	Número de Prestamo (Loan Number)	HIP MTG ID	Municipio (Municipality)					Cantidad Adeudada Amount Due
Tipo Notif/ Bill Type	Fecha Notif/ Bill Date	Principal Unpaid Tax	Descuento Discount	Penalidad Penalty	Intereses Interest	Recargos Surcharge		
040-002-052-25-000								
Grand Total		0.00	0.00	0.00	0.00	0.00		0.00

Total Adeudado Al CRIM	0.00
---------------------------	------

Esta certificación no sera oficial sin el importe de \$2.50 en estampillas emitidas por el CRIM. Es valida para gestiones de cobro.

Esta Certification no incluye deudas por mejoras que estuvieran sin tasar.

Dirección Postal / Postal Address

Localización de la Propiedad / (Property Location)

251-A CALLE DEL CRISTO
SAN JUAN ANTIGUO
SAN JUAN PR