


CALLE SAN JOSE

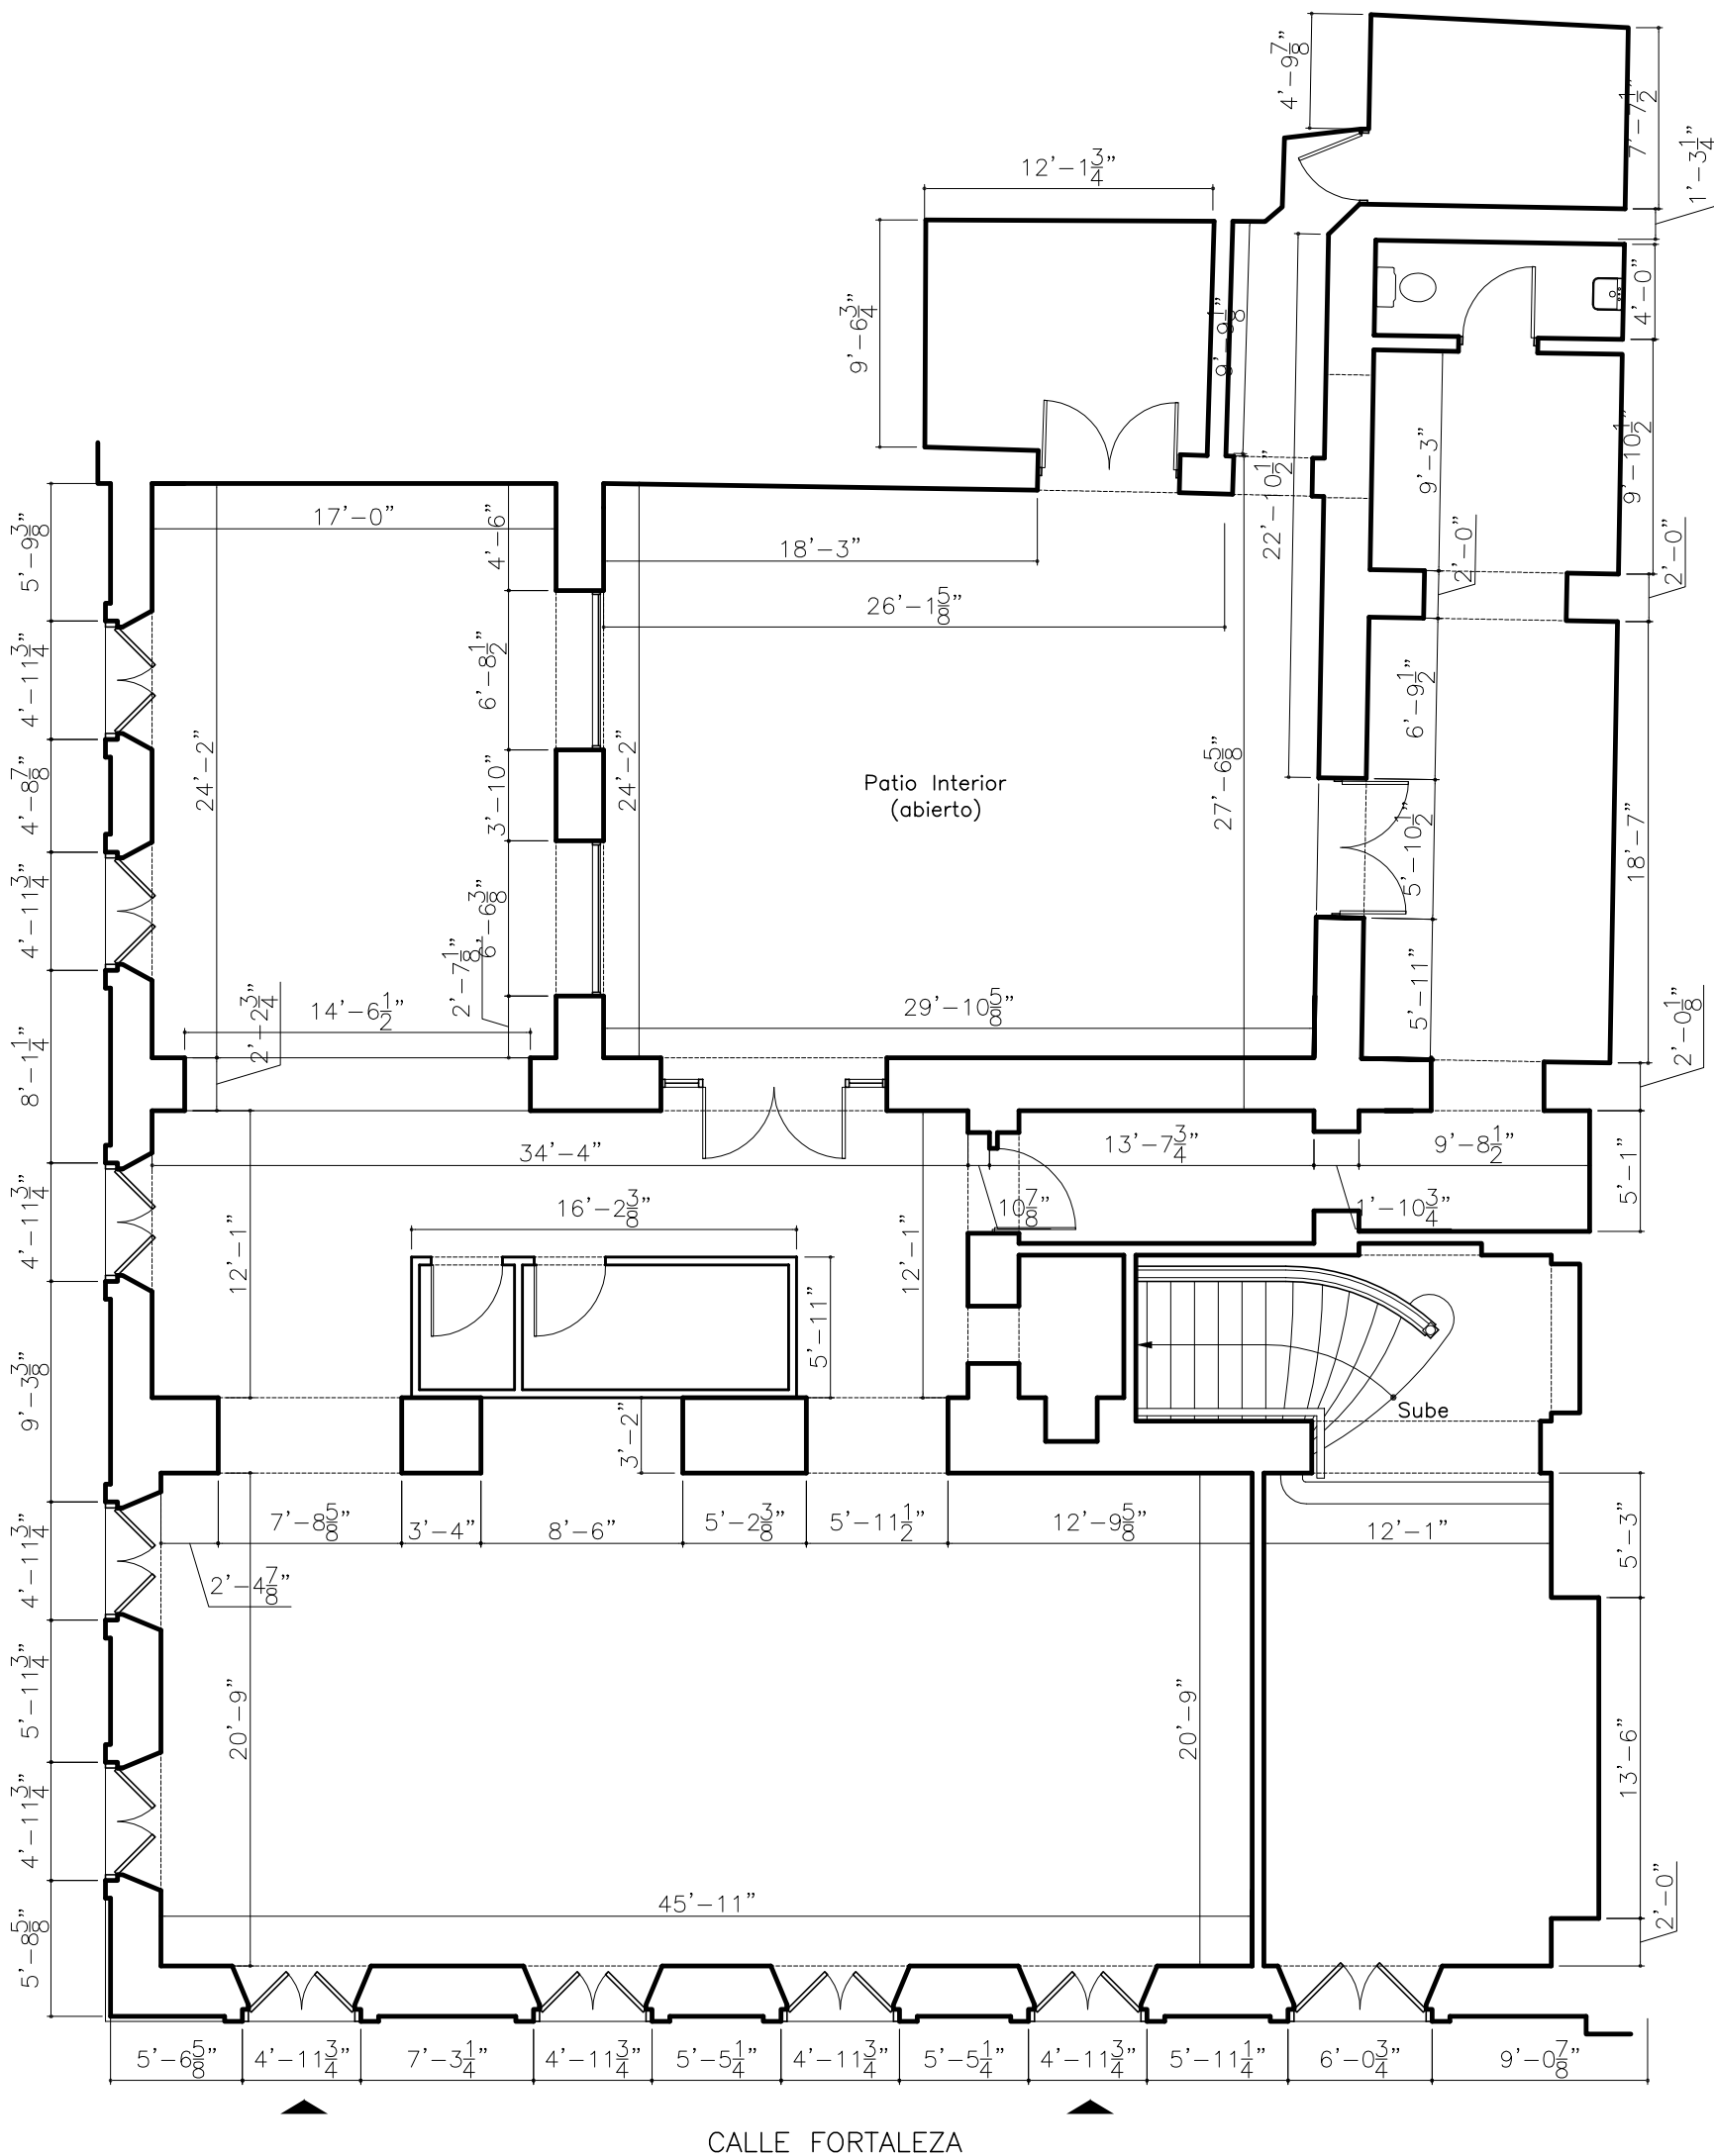

Planta

Escala: $\frac{1}{8}$ "=1'-0"

LOCAL COMERCIAL #1 / TIENDA GUESS

Area Neta de Piso: 3,745.5 p.c.

DUEÑO:
Sr. Cherif Medawar

CONSULTOR:
Arq. Radamés Lugo Eschenwald
(787) 504-2673 / richielugo66@gmail.com

"PLOT PLAN" LOCAL COMERCIAL #1
PRIMER NIVEL / EDIFICIO FORTALEZA #106
VIEJO SAN JUAN

DIBUJO:
"AS BUILT" /
"PLOT PLAN"
No a escala

HOJA:
1/1
FECHA: MARCH 2020